САОБРАЋАЈНИ ИНСТИТУТ ЦИП д.о.о.
11000 БЕОГРАД, НЕМАЊИНА 6/IV
тел: 011/3618-134, факс: 011/3618-324, web site: www.sicip.co.rs

4/1.2.1 НАСЛОВНА СТРАНА

4/1.2 СТАБИЛНА ПОСТРОЈЕЊА ЕЛЕКТРИЧНЕ ВУЧЕ - КОНТАКТНА МРЕЖА

Инвеститор:	„Инфраструктура железнице Србије“ а.д. Немањина 6, Београд
Објекат:	Модернизација, реконструкција и изградња пруге Београд - Суботица државна граница (Келебија), деоница пруге Нови Сад - Суботица - државна граница (Келебија), у Новом Саду, Кисачу, Степановићеву, Змајеву, Врбасу, Ловћенцу, Малом Иђошу, Бачкој Тополи, Жеднику, Наумовићеву и Суботици, К.О. Нови Сад I, К.О. Нови Сад IV, К.О. Кисач,, К.О. Руменка, К.О. Степановићево, К.О. Ченеј, К.О. Бачко Добро Поље, К.О. Врбас, К.О. Врбас - град, К.О. Змајево, К.О. Куцура, К.О. Ловћенац, К.О. Мали Иђош, К.О. Фекетић, К.О. Бачка Топола, К.О. Бачка Топола - Град, К.О. Мали Београд, К.О. Биково, К.О. Доњи Град, К.О. Жедник, К.О. Нови Град, К.О. Палић, К.О. Стари Град, на катастарским парцелама према списку приложеном у Главној свесци
Врста техничке документације:	**ИДП Идејни пројекат**
Назив и ознака дела пројекта:	**4/1.2 Стабилна постројења електричне вуче - Контактна мрежа**
За грађење / извођење радова:	Нова градња и реконструкција
Пројектант:	Саобраћајни институт ЦИП, д.о.о Немањина 6/ IV, Београд 351-02-02009/2017-07
Одговорно лице пројектанта:	Генерални директор: Милутин Игњатовић, дипл.инж
Потпис:	Milutin Ignjatović 226692666-01 04943710139 Digitally signed by Milutin Ignjatović 226692666-01049 43710139 Date: 2020.05.22 13:13:11 +02'00'
Одговорни пројектант:	Андреја Мијалчић, дипл.инж. ел.
Број лиценце:	лиценца бр. 350 F229 07
Потпис:	Andreja Mijalčić 1918046164-16 10977710002 Digitally signed by Andreja Mijalčić 1918046164-161097771 0002 Date: 2020.05.19 20:12:54 +02'00'
Број дела пројекта:	2017-728 -ЕЛЕ-4/1.2
Место и датум:	Београд, мај 2020.

4/1.2.2. САДРЖАЈ

Стабилна постројења електричне вуче
Контактна мрежа

4/1.2.1	Насловна страна
4/1.2.2.	Садржај
4/1.2.3.	Решење о одређивању одговорног пројектанта
4/1.2.4.	Изјава одговорног пројектанта
4/1.2.5.	Текстуална и нумеричка документација
4/1.2.5.1.	Технички опис
4/1.2.5.2	Процена инвестиционе вредности контактне мреже
4/1.2.6	Графичка документација
4/1.2.6.0.0	Шема напајања и секционисања - постојеће стање
4/1.2.6.0.1	Шема напајања и секционисања - ново стање
4/1.2.6.1.1	Диспозиција КМ станице Нови Сад путничка - постојеће стање
4/1.2.6.1.2	Диспозиција КМ станице Нови Сад путничка - новопројектовано стање
4/1.2.6.2.1	Диспозиција КМ ОП Нови Сад - Кисач - постојеће стање
4/1.2.6.2.2	Диспозиција КМ ОП Нови Сад - Руменка - новопројектовано стање
4/1.2.6.3	Диспозиција КМ станице Руменка - новопројектовано стање
4/1.2.6.4	Диспозиција КМ ОП Руменка - Кисач - новопројектовано стање
4/1.2.6.5.1	Диспозиција КМ станице Кисач - постојеће стање
4/1.2.6.5.2	Диспозиција КМ станице Кисач - новопројектовано стање
4/1.2.6.6.1	Диспозиција КМ ОП Кисач - Змајево - постојеће стање
4/1.2.6.6.2	Диспозиција КМ ОП Кисач - Степановићево - новопројектовано стање
4/1.2.6.7	Диспозиција КМ станице Степановићево - новопројектовано стање
4/1.2.6.8	Диспозиција КМ ОП Степановићево - Змајево - новопројектовано стање
4/1.2.6.9.1	Диспозиција КМ станице Змајево - постојеће стање
4/1.2.6.9.2	Диспозиција КМ станице Змајево - новопројектовано стање

4/1.2.6.10.1	Диспозиција КМ ОП Змајево - Врбас - постојеће стање
4/1.2.6.10.2	Диспозиција КМ ОП Змајево - Врбас Нова - новопројектовано стање
4/1.2.6.11	Диспозиција КМ станице Врбас Нова - новопројектовано стање
4/1.2.6.12.1	Диспозиција КМ станице Врбас - постојеће стање
4/1.2.6.12.2	Диспозиција КМ станице Врбас - новопројектовано стање
4/1.2.6.13.1	Диспозиција КМ ОП Врбас - Ловћенац - постојеће стање
4/1.2.6.13.2	Диспозиција КМ ОП Врбас Нова - Ловћенац - новопројектовано стање
4/1.2.6.14.1	Диспозиција КМ станице Ловћенац - постојеће стање
4/1.2.6.14.2	Диспозиција КМ станице Ловћенац - новопројектовано стање
4/1.2.6.15.1	Диспозиција КМ ОП Ловћенац - Мали Иђош поље - постојеће стање
4/1.2.6.15.2	Диспозиција КМ станице Мали Иђош поље - постојеће стање
4/1.2.6.15.3	Диспозиција КМ ОП Мали Иђош поље - Бачка Топола - постојеће стање
4/1.2.6.15.4	Диспозиција КМ ОП Ловћенац - Бачка Топола - новопројектовано стање
4/1.2.6.16.1	Диспозиција КМ станице Бачка Топола - постојеће стање
4/1.2.6.16.2	Диспозиција КМ станице Бачка Топола - новопројектовано стање
4/1.2.6.17.1	Диспозиција КМ ОП Бачка Топола - Жедник - постојеће стање
4/1.2.6.17.2	Диспозиција КМ ОП Бачка Топола - Жедник - новопројектовано стање
4/1.2.6.18.1	Диспозиција КМ станице Жедник - постојеће стање
4/1.2.6.18.2	Диспозиција КМ станице Жедник - новопројектовано стање
4/1.2.6.19.1	Диспозиција КМ ОП Жедник - Наумовићево - постојеће стање
4/1.2.6.19.2	Диспозиција КМ ОП Жедник - Наумовићево - новопројектовано стање
4/1.2.6.20.1	Диспозиција КМ станице Наумовићево - постојеће стање
4/1.2.6.20.2	Диспозиција КМ станице Наумовићево - новопројектовано стање
4/1.2.6.21.1	Диспозиција КМ ОП Наумовићево - Суботица путничка - постојеће стање
4/1.2.6.21.2	Диспозиција КМ ОП Наумовићево - Суботица путничка - новопројектовано стање
4/1.2.6.22.1	Диспозиција КМ станице Суботица теретна - постојеће стање

4/1.2.6.22.2	Диспозиција КМ станице Суботица теретна - новопројектовано стање
4/1.2.6.23.1	Диспозиција КМ станице Суботица путничка - постојеће стање
4/1.2.6.23.2	Диспозиција КМ станице Суботица путничка - новопројектовано стање
4/1.2.6.24.1	Диспозиција КМ ОП Суботица путничка - државна граница - постојеће стање
4/1.2.6.24.2	Диспозиција КМ ОП Суботица путничка - државна граница - новопројектовано стање

4/1.2.3 РЕШЕЊЕ О ОДРЕЂИВАЊУ ОДГОВОРНОГ ПРОЈЕКТАНТА

На основу члана 128 Закона о планирању и изградњи ("Службени гласник РС", бр. 72/09, 81/09 - исправка, 64/10 - УС, 24/11, 121/12, 42/13 - УС, 50/2013 - УС, 98/2013 - УС, 132/14, 145/14, 83/2018, 31/2019 и 37/2019 -др.закон и 9/2020) и одредби Правилника о садржини, начину и поступку израде и начину вршења контроле техничке документације према класи и намени објеката ("Службени гласник РС" бр 73/2019) као:

О Д Г О В О Р Н И П Р О Ј Е К Т А Н Т

за израду **4/1.2 Стабилна постројења електричне вуче - Контактна мрежа**, који је део ИДП - Идејног пројекта Модернизација, реконструкција и изградња пруге Београд - Суботица државна граница (Келебија), деоница пруге Нови Сад - Суботица - државна граница (Келебија), у Новом Саду, Кисачу, Степановићеву, Змајеву, Врбасу, Ловћенцу, Мали Иђошу, Бачкој Тополи, Жеднику, Наумовићеву и Суботици, К.О. Нови Сад I, К.О. Нови Сад IV, К.О. Кисач, К.О. Руменка, К.О. Степановићево, К.О. Ченеј, К.О. Бачко Добро Поље, К.О. Врбас, К.О. Врбас - град, К.О. Змајево, К.О. Куцура, К.О. Ловћенац, К.О. Мали Иђош, К.О. Фекетић, К.О. Бачка Топола, К.О. Бачка Топола - Град, К.О. Мали Београд, К.О. Биково, К.О. Доњи Град, К.О. Жедник, К.О. Нови Град, К.О. Палић, К.О. Стари Град, одређује се:

Андреја Мијалчић, дипл.инж. ел. _____ 350 F229 07

Пројектант:	САОБРАЋАЈНИ ИНСТИТУТ ЦИП д.о.о., Београд Немањина 6/IV 351-02-02009/2017-07
Одговорно лице/заступник:	Генерални директор: Милутин Игњатовић, дипл.инж.
Потпис:	
Број техничке документације:	2017 - 728
Место и датум:	Београд, мај 2020.год.

4/1.2.4. ИЗЈАВА ОДГОВОРНОГ ПРОЈЕКТАНТА ПРОЈЕКТА

Одговорни пројектант пројекта **4/1.2 Стабилна постројења електричне вуче - Контактна мрежа**, који је део ИДП - Идејног пројекта Модернизација, реконструкција и изградња пруге Београд - Суботица државна граница (Келебија), деоница пруге Нови Сад - Суботица - државна граница (Келебија), у Новом Саду, Кисачу, Степановићеву, Змајеву, Врбасу, Ловћенцу, Мали Иђошу, Бачкој Тополи, Жеднику, Наумовићеву и Суботици, К.О. Нови Сад I, К.О. Нови Сад IV, К.О. Кисач, К.О. Руменка, К.О. Степановићево, К.О. Ченеј, К.О. Бачко Добро Поље, К.О. Врбас, К.О. Врбас - град, К.О. Змајево, К.О. Куцура, К.О. Ловћенац, К.О. Мали Иђош, К.О. Фекетић, К.О. Бачка Топола, К.О. Бачка Топола - Град, К.О. Мали Београд, К.О. Биково, К.О. Доњи Град, К.О. Жедник, К.О. Нови Град, К.О. Палић, К.О. Стари Град

Андреја Мијалчић, дипл.инж.ел.

И З Ј А В Љ У Ј Е М

1. да је пројекат израђен у складу са Законом о планирању и изградњи, прописима, стандардима и нормативима из области изградње објеката и правилима струке;
2. да је пројекат у свему у складу са начинима за обезбеђење испуњења основних захтева за објекат прописаних елаборатима и студијама

Одговорни пројектант ИДП:	Андреја Мијалчић, дипл.инж.ел
Број лиценце:	350 F229 07
Потпис:	Мијалчић Андреја
Број техничке документације:	2017 - 728
Место и датум:	Београд, мај 2020.год.

4/1.2.5.1 Технички опис

1. Обим и садржај пројекта

У оквиру пројекта модернизације железничке пруге Београд - Суботица - државна граница (Келебија), деоница пруге Нови Сад – Суботица - државна граница (Келебија), предвиђено је извођење радова на железничкој инфаструктури од станице Нови Сад (укључиво) до државне границе са Мађарском.

Према новопројектованом стању, контактна мрежа деонице Нови Сад – Суботица - државна граница (Келебија), издељена је на следеће објекте:

1. Станица Нови Сад путничка
2. Отворена пруга Нови Сад - Руменка
3. Станица Руменка
4. Отворена пруга Руменка - Кисач
5. Станица Кисач
6. Отворена пруга Кисач - Степановићево
7. Станица Степановићево
8. Отворена пруга Степановићево - Змајево
9. Станица Змајево
10. Отворена пруга Змајево - Врбас нова
11. Станица Врбас нова
12. Станица Врбас
13. Отворена пруга Врбас нова – Ловћенац
14. Станица Ловћенац
15. Отворена пруга Ловћенац - Бачка Топола
16. Станица Бачка Топола
17. Отворена пруга Бачка Топола - Жедник
18. Станица Жедник
19. Отворена пруга Жедник – Наумовићево
20. Станица Наумовићево
21. Отворена пруга Наумовићево - Суботица путничка
22. Станица Суботица теретна
23. Станица Суботица путничка
24. Отворена пруга Суботица путничка - државна граница

Општи опис карактеристика контактне мреже на наведеним деоницама дат је у делу идејног пројекта Општа решења, тако да су у овој свесци дате само специфичности појединачних објеката.

Реконструкција контактне мреже на овој деоници подразумева уклањање свих постојећих носећих конструкција и опреме, и постављање нових носећих конструкција и опреме контактне мреже.

1. Станица Нови Сад путничка

На простору постојеће станице предвиђена је потпуна реконструкција станичног подручја. Сви нови колосеци предвиђени су за електрификацију, осим колосека за ЗГОП.

2. Отворена пруга Нови Сад - Руменка

На овој отвореној прузи предвиђена је потпуна реконструкција постојећих колосека, тако што ће се извршити изградња додатна два колосека (укупно четири), који ће новом трасом ићи до нове станице Руменка.

На овој деоници налази се и постојећи прикључак ЕВП "Нови Сад" на контактну мрежу (km 79+998 по новој стационажи), који ће се реконструисати ради прилагођавања новој колосечној ситуацији.

У km 80+680,77 налази се распутница Сајлово, у којој се остварује веза са електрифицираном станицом Нови Сад ранжирна, и неелектрифицираним пругама за Богојево и Римске Шанчеве.

3. Станица Руменка

На приближној локацији постојеће укрснице Руменка, у km 84+043,75, предвиђена је изградња нове железничке станице Руменка са четири колосека који ће се електрифицирати.

4. Отворена пруга Руменка - Кисач

На овој деоници предвиђена је изградња додатног колосека, при чему се реконструисани колосеци приближно налазе на траси постојећег колосека, уз одступања до око 30m.

5. Станица Кисач

На простору постојеће станице, предвиђена је потпуна реконструкција постојећих колосека. Сви нови колосеци (укупно 4) предвиђени су за електрификацију.

У km 90+605,94 на локацији постојећег постројења, предвиђена је изградња новог постројења за секционисање "Кисач".

6. Отворена пруга Кисач - Степановићево

На овој деоници предвиђена је изградња додатног другог колосека, при чему се реконструисани колосеци приближно налазе на траси постојећег колосека.

7. Станица Степановићево

Приближно на месту постојећег отпремништва Степановићево, у km 97+300, предвиђена је изградња нове станице Степановићево са 4 електрифицирана колосека.

8. Отворена пруга Степановићево - Змајево

На овој деоници предвиђена је изградња додатног другог колосека, при чему се реконструисани колосеци приближно налазе на траси постојећег колосека.

9. Станица Змајево

На простору постојеће станице, предвиђена је потпуна реконструкција постојећих колосека. Сви нови колосеци (укупно 4) предвиђени су за електрификацију, осим индустријских колосека који се уливају на колосек број 4.

У km 102+728, предвиђена је изградња новог постројења за секционисање са неутралном секцијом "Змајево".

10. Отворена пруга Змајево - Врбас нова

На овој деоници предвиђена је изградња додатног другог колосека, при чему се реконструисани колосеци приближно налазе на траси постојећег колосека до места напуштања постојеће трасе код одвајања ка новопројектованој станици Врбас нова.

11. Станица Врбас нова

У km 113+610,13 предвиђена је изградња нове станице Врбас нова, са шест електрифицираних колосека. У оквиру ове станице изградиће се двоколосечна електрифицирана веза са постојећом станицом Врбас.

12. Станица Врбас

Постојећа станица Врбас остаје у функцији, уз успостављање двоколосечне везе са станицом Врбас нова. С обзиром на то да је постојећа станица електрифицирана, и да грађевинским пројектом није предвиђена реконструкција постојећих колосека ван обима потребног за уклапање са станицом Врбас нова, реконструкција контактне мреже обавиће се само у обиму неопходном за прилагођавање новом положају скретничких веза и колосека.

13. Отворена пруга Врбас нова - Ловћенац

На овој деоници предвиђена је изградња додатног другог колосека, при чему се реконструисани колосеци налазе ван трасе постојећег колосека у близини нове станице Врбас нова, уз њихово касније приближавање.

Приближно у km 119+140 предвиђен је прикључак ЕВП "Врбас" на контактну мрежу. Овај прикључак ће се извести реконструкцијом постојећег прикључног далековода од ЕВП "Врбас" до нове трасе пруге. Постојећи далековод дугачак је око 3,8km, а с обзиром на то да се нова трасе пруге приближила ЕВП-у за око 800m, реконструисани далековод биће дугачак око 3km. Овај прикључни далековод обухваћен је посебном књигом.

14. Станица Ловћенац

На новој локацији предвиђена је изградња нове железнике станице Ловећенац, са 4 електрифицирана колосека, која мења постојећу станицу Ловћенац, удаљену око 2,5km.

У km 129+523, предвиђена је изградња новог постројења за секционисање "Ловћенац".

15. Отворена пруга Ловћенац - Бачка Топола

На овој деоници предвиђена је изградња додатног другог колосека, при чему се реконструисани колосеци приближно налазе на траси постојећег колосека. Постојећа станица Мали Иђош поље се укида.

16. Станица Бачка Топола

На простору постојеће станице, предвиђена је потпуна реконструкција постојећих колосека. Сви нови колосеци 1-6 предвиђени су за електрификацију, осим индустријских колосека који се уливају на колосек број 1а.

У km 143+853,6 предвиђена је изградња новог постројења за секционисање са неутралном секцијом "Бачка Топола".

17. Отворена пруга Бачка Топола - Жедник

На овој деоници предвиђена је изградња додатног другог колосека, при чему се реконструисани колосеци приближно налазе на траси постојећег колосека.

18. Станица Жедник

На простору постојеће станице, предвиђена је потпуна реконструкција постојећих колосека. Сви нови колосеци (укупно 5) предвиђени су за електрификацију, осим индустријских колосека који се уливају на колосек број 5а.

У km 157+163,46, у близини постојећег постројења, предвиђена је изградња новог постројења за секционисање "Жедник".

19. Отворена пруга Жедник - Наумовићево

На овој деоници предвиђена је изградња додатног другог колосека, при чему се реконструисани колосеци приближно налазе на траси постојећег колосека.

20. Станица Наумовићево

На простору постојеће станице, предвиђена је потпуна реконструкција постојећих колосека. Сви нови колосеци (укупно 4) предвиђени су за електрификацију, осим индустријског колосека и колосека за азотару.

21. Отворена пруга Наумовићево - Суботица теретна

На овој деоници предвиђена је изградња нова два колосека, који напуштају трасу постојећег колосека за Александрово (који моје предмет пројекта).

На овој деоници налази се и постојећи прикључак ЕВП "Суботица" на контактну мрежу (km 167+930 по новој стационажи), који ће се реконструисати ради прилагођавања новој колосечној ситуацији.

22. Станица Суботица теретна

На простору постојеће станице, предвиђена је потпуна реконструкција постојећих колосека. Услед нових технолошких захтева, предвиђена је електрификација нове пријемно-отпремне групе колосека, као и реконструкција постојећих електрифицираних колосека у складу са грађевинским радовима на колосецима и новим везама са станицом Суботица путничка.

23. Станица Суботица путничка

На простору постојеће станице, предвиђена је потпуна реконструкција постојећих колосека, при чему су колосеци 1-7 предвиђени за електрификацију. На колосецима на којима се врши царински преглед предвиђено је двострано уземљење контактне мреже приликом вршења прегледа.

У km 177+180,2 на локацији постојећег постројења, предвиђена је изградња новог постројења за секционисање "Суботица".

24. Отворена пруга Суботица путничка - државна граница (Келебија)

На овој деоници предвиђена је изградња додатног другог колосека, при чему се реконструисани колосеци приближно налазе на траси постојећег колосека.

У km 184+450, на локацији постојећег постројења, предвиђена је изградња новог постројења за секционисање са неутралном секцијом "Граница".

2. Извођење радова на контактној мрежи

Радови на контактној мрежи предвиђени су да се одвијају истовремено са одвијањем грађевинских радова. С обзиром на то да су радови на овој деоници предвиђени да се раде у тоталном затвору пруге, неће бити неопходна привремена решења и превезивања контактне мреже. Ово се не односи на станице Нови Сад и Суботицу, у којима се мора омогућити одвијање саобраћаја према другим пругама које пролазе кроз њих. Привремена решења контактне мреже подразумевају изградњу привремених стубова контактне мреже ради електрификације евентуалних привремених колосека, привремена затезања возних водова уз њихово евентуално скраћивање/продужење, постављање привремених конзола и слично, и одредиће се по тачном утврђивању предвиђене технологије одвијања саобраћаја током извођења радова.

Одговорни пројектант,

Андреја Мијалчић, дипл. инж.ел.

4/1.2.5.2 ПРОЦЕНА ИНВЕСТИЦИОНЕ ВРЕДНОСТИ КОНТАКТНЕ МРЕЖЕ

		ЦЕНА (РСД)
1	Станица Нови Сад путничка	279.149.058,70
2	Отворена пруга Нови Сад - Руменка	453.433.450,33
3	Станица Руменка	141.737.809,72
4	Отворена пруга Руменка - Кисач	157.371.648,24
5	Станица Кисач	143.834.453,20
6	Отворена пруга Кисач – Степановићево	176.671.311,60
7	Станица Степановићево	105.746.655,68
8	Отворена пруга Степановићево - Змајево	130.158.875,20
9	Станица Змајево	146.052.088,42
10	Отворена пруга Змајево - Врбас нова	327.207.361,68
11	Станица Врбас нова	162.006.925,10
11а	Отворена пруга Врбас нова - Врбас	36.791.497,00
12	Станица Врбас - реконструкција постојеће КМ	51.725.940,00
13	Отворена пруга Врбас нова - Ловћенац	551.254.499,74
14	Станица Ловћенац	155.697.252,96
15	Отворена пруга Ловћенац - Бачка Топола	453.776.383,63
16	Станица Бачка Топола	236.235.076,32
17	Отворена пруга Бачка Топола - Жедник	440.343.792,29
18	Станица Жедник	190.307.494,80
19	Отворена пруга Жедник - Наумовићево	309.996.155,21
20	Станица Наумовићево	196.799.080,10
21	Отворена пруга Наумовићево - Суботица путничка	508.069.770,73
22	Станица Суботица теретна - реконструкција постојеће КМ	141.255.000,00
23	Станица Суботица путничка	406.294.641,68
24	Отворена пруга Суботица путничка - државна граница	288.405.333,15

УКУПНО без ПДВ (РСД): 6.190.321.555,48
(1 евро=120 рсд) евра: 51.586.012,96

Одговорни пројектант

Мијалчић Андреја

Андреја Мијалчић, дипл. инж.ел.
лиценца бр. 350 F229 07

03			
02			
01			
Issue/Number	Датум / Date	Опис / Description	

Израдили/ Author: Радомир Ковач / Radomir Kovač

САДБЕРАЋАЈНИ ИНСТИТУТ ЦИП, д.о.о.
INSTITUTE OF TRANSPORTATION CIP ltd.
Немањина 6, 11000 Београд, Србија
Тел: 011/3678-134; Факс: 011/3678-024; web site: www.alcip.co.rs


Пословни партнери за сагласну израду / Business partners for agreed design

Пројектни задатак бр. / Work Order No.	1-17
Руководилац пројекта / Project manager	Андрија Мајсторић, дипл.инж.ел. / Andrija Majstorić, dipl.ing.el.

Ознака пројекта / Project Mark: Пројекат изведеног стања / as built

Пројекат израђен у складу са Законом о планирању и изградњи ("Службени гласник РС", бр. 72/09, 81/09 - исправка, 64/10 - одлука УС, 24/11, 121/12, 42/13 - одлука УС, 50/13 - одлука УС, 98/13 - одлука УС, 132/14, 145/14, 83/18, 31/19, 37/19 - др. закон, 9/20, 52/21 и 62/23) и Правилником о општим правилима за израду техничке документације за изградњу објеката ("Службени гласник РС", бр. 73/19 и 44/20 - др. закон)



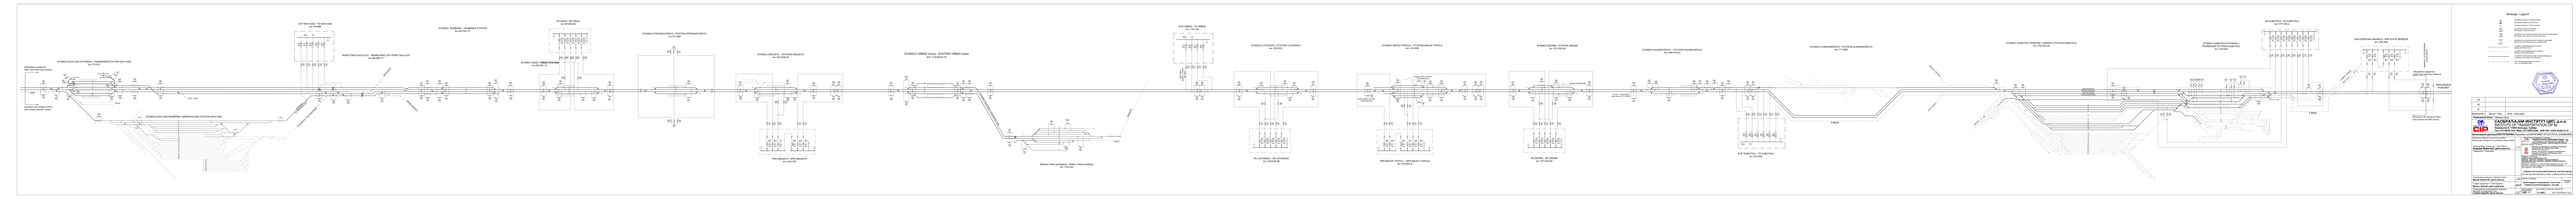

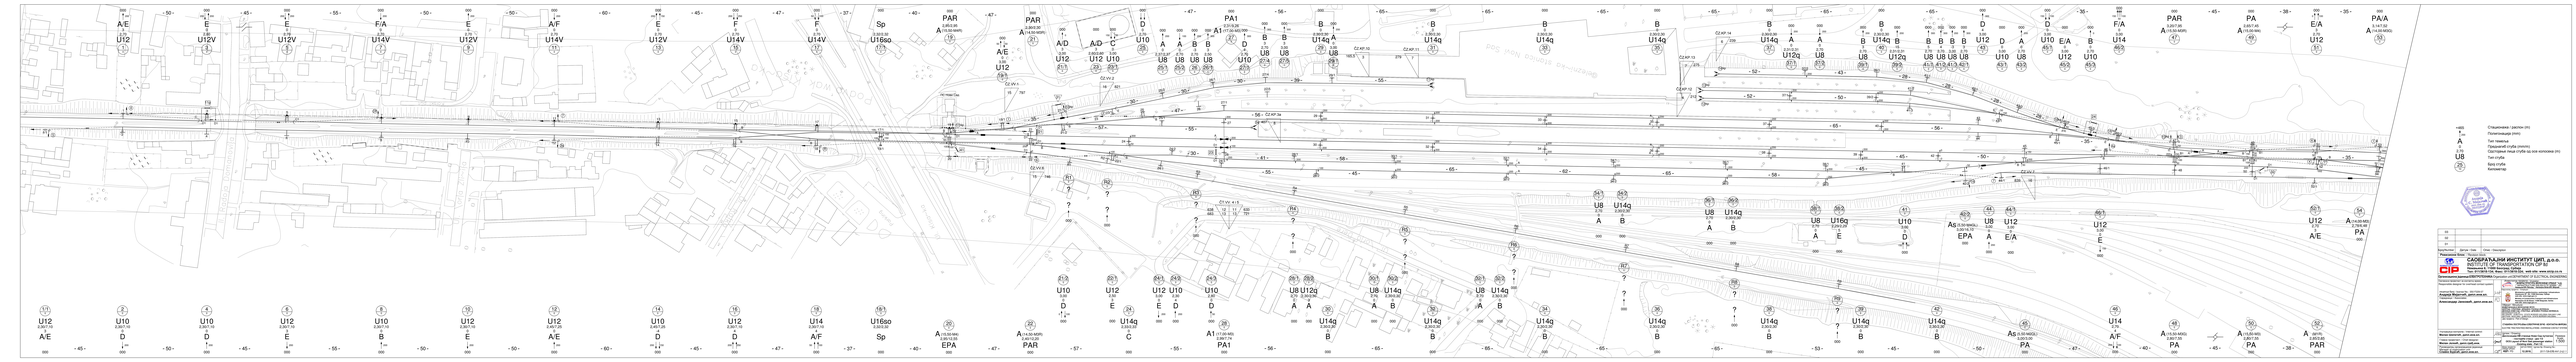

Стационажи / разтои (m)
Тип стълба
Број стълба
Коментар

03			
02			
01			
Број/Number	Датум / date	Опис / Description	

Раководител / Director







Фаза / Phase

Фаза / Phase

Фаза / Phase

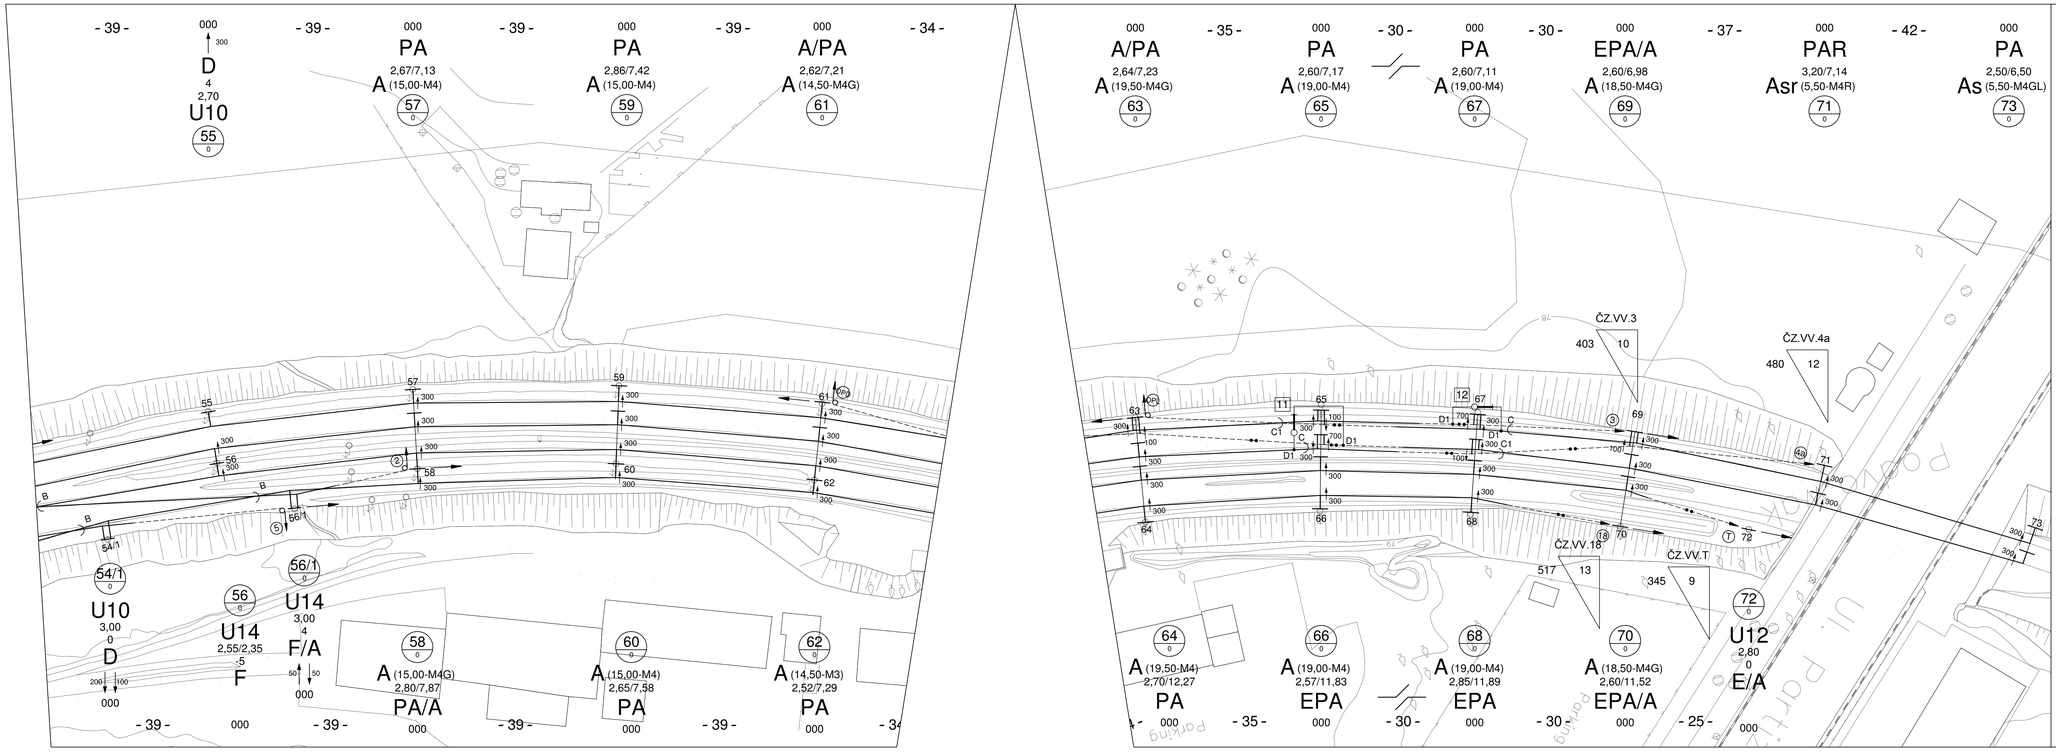

ЛЕГЕНДА:

+465	Стационажа / распон (m)
200	Полигонација (mm)
A	Тип темеља
0	Преднагиб стуба (mm/m)
2,70	Одстојање лица стуба од осе колосека (m)
U8	Тип стуба
25	Број стуба
10	Километар

Андреја С. Мијалчић, дипл. инж. ел. 350 F229 07 ОДГОВОРНИ ПРОЈЕКТАНТ

Број/Number	Датум / Date	Опис / Description
03		
02		
01		

Ревизиони блок: / Revision block:

САОБРАЋАЈНИ ИНСТИТУТ ЦИП, д.о.о.
INSTITUTE OF TRANSPORTATION CIP ltd
Немањина 6; 11000 Београд; Србија
Тел: 011/3618-134; Факс: 011/3618-324; web site: www.sicip.co.rs

Организациона јединица:ЕЛЕКТРОТЕХНИКА/Organization unit:DEPARTMENT OF ELECTRICAL ENGINEERING

Одговорни пројектант за контактну мрежу:
Responsible designer for overhead contact system:

лиценца број: / license No.: 350 F229 07
Андреја Мијалчић, дипл.инж.ел.

Сарадници: / Associates:
Александар Јанковић, дипл.инж.ел.

Унутрашња контрола: / Internal control:
Милан Шипетић, дипл.инж.ел.

Главни пројектант: / Chief designer:
Милан Јелић, дипл.грађ.инж.

Руководилац организационе јединице:
Manager of organization unit:
Славко Бурсаћ, дипл.инж.ел.

Инвеститор пројекта: / Investor:
" ИНФРАСТРУКТУРА ЖЕЛЕЗНИЦЕ СРБИЈЕ " А.Д.
" INFRASTRUCTURE RAILWAYS OF SERBIA " JSC
Немањина 6/IV, Београд, / Nemanjina Street 6/IV, Belgrade

Научници пројекта: / Employer:
Министарство грађевинарства, саобраћаја и инфраструктуре
Немањина 22 -26; 11000 Београд; Србија
web site: www.mgsi.gov.rs
Ministry of Construction,Transport and Infrastructure
Nemanjina 22-26 Street; 11000 Belgrade; Serbia
web site: www.mgsi.gov.rs

Објекат: /Structure:
МОДЕРНИЗАЦИЈА ЖЕЛЕЗНИЧКЕ ПРУГЕ
БЕОГРАД - СУБОТИЦА - ДРЖАВНА ГРАНИЦА (КЕЛЕБИЈА)
MODERNIZATION OF BELGRADE - SUBOTICA - STATE BORDER (KELEBIA) RAILWAY LINE
БЕОГРАД - СУБОТИЦА - ДРЖАВНА ГРАНИЦА (КЕЛЕБИЈА)
SECTION - NOVI SAD - SUBOTICA - STATE BORDER (KELEBIA)

Део пројекта: / Part of Design:
СТАБИЛНА ПОСТРОЈЕЊА ЕЛЕКТРИЧНЕ ВУЧЕ - КОНТАКТНА МРЕЖА
ELECTRIC TRACTION FIXED INSTALLATIONS - OVERHEAD CONTACT SYSTEM

Цртеж: / Drawing:
Диспозиција КМ станице Нови Сад путничка - постојећа станица - део 2/2
OCS Layout of Novi Sad passenger station - Existing state - Part 2/2

Размера: / Scale: 1:500

Фаза пројекта / Design phase: **ИДП**: PD
Датум / Date: **12.2018.**
Цртеж бр. / Drawing No.: 2017-728-ЕЛЕ-К4/1.2-Ц1.1

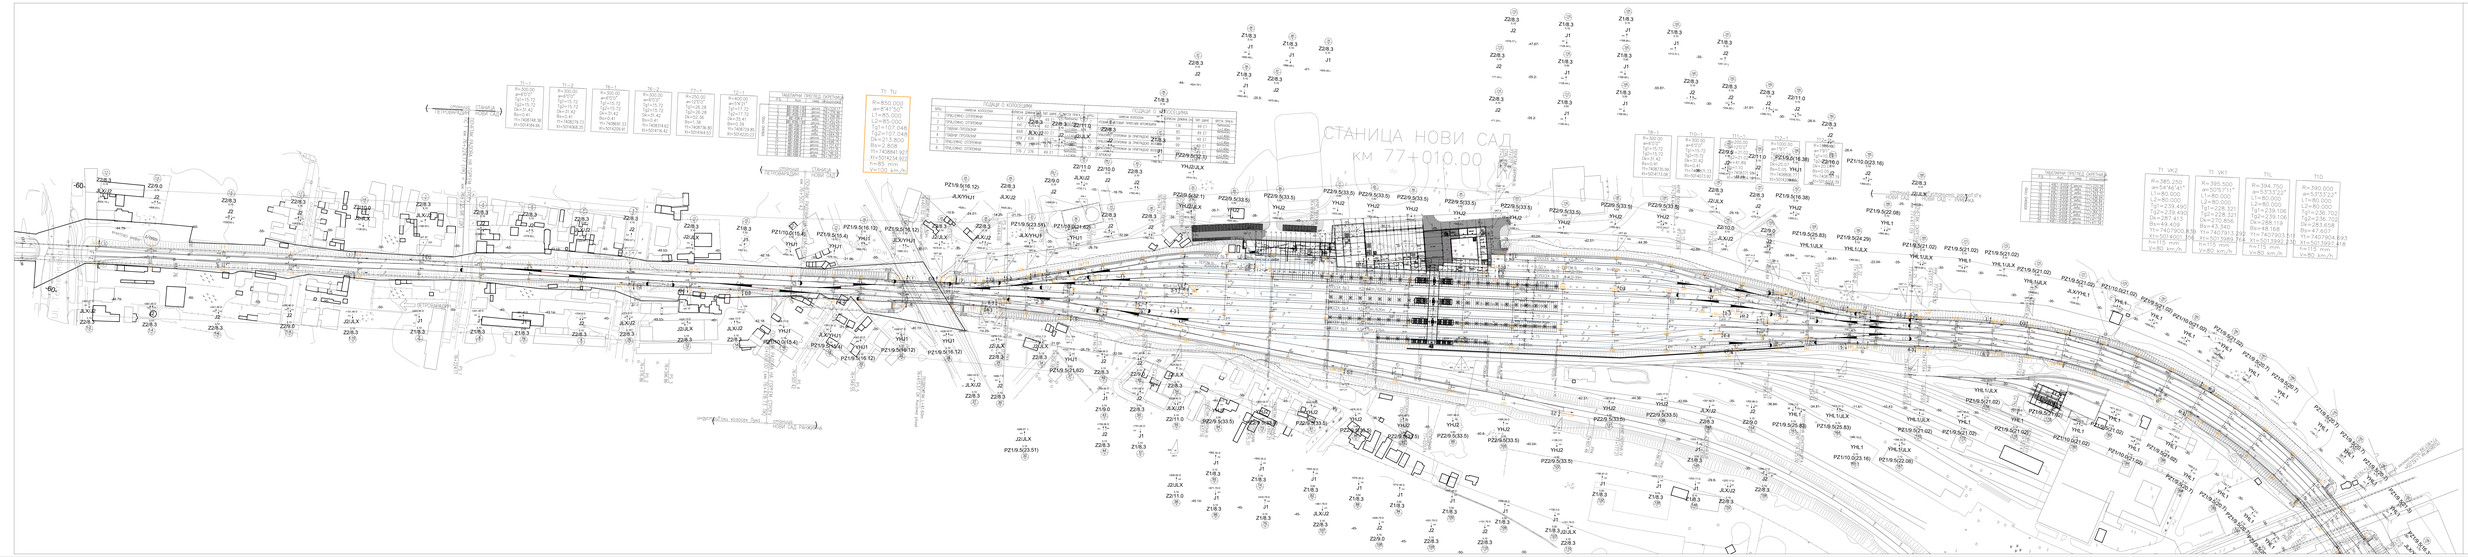
СТАНИЦА НОВИ САД
км 77+010.00
ПОДЕЦИ О КОЛОСЕЧЕЊУ
ПОПРЕЧНИ ПРОФИЛИ ПРУГЕ

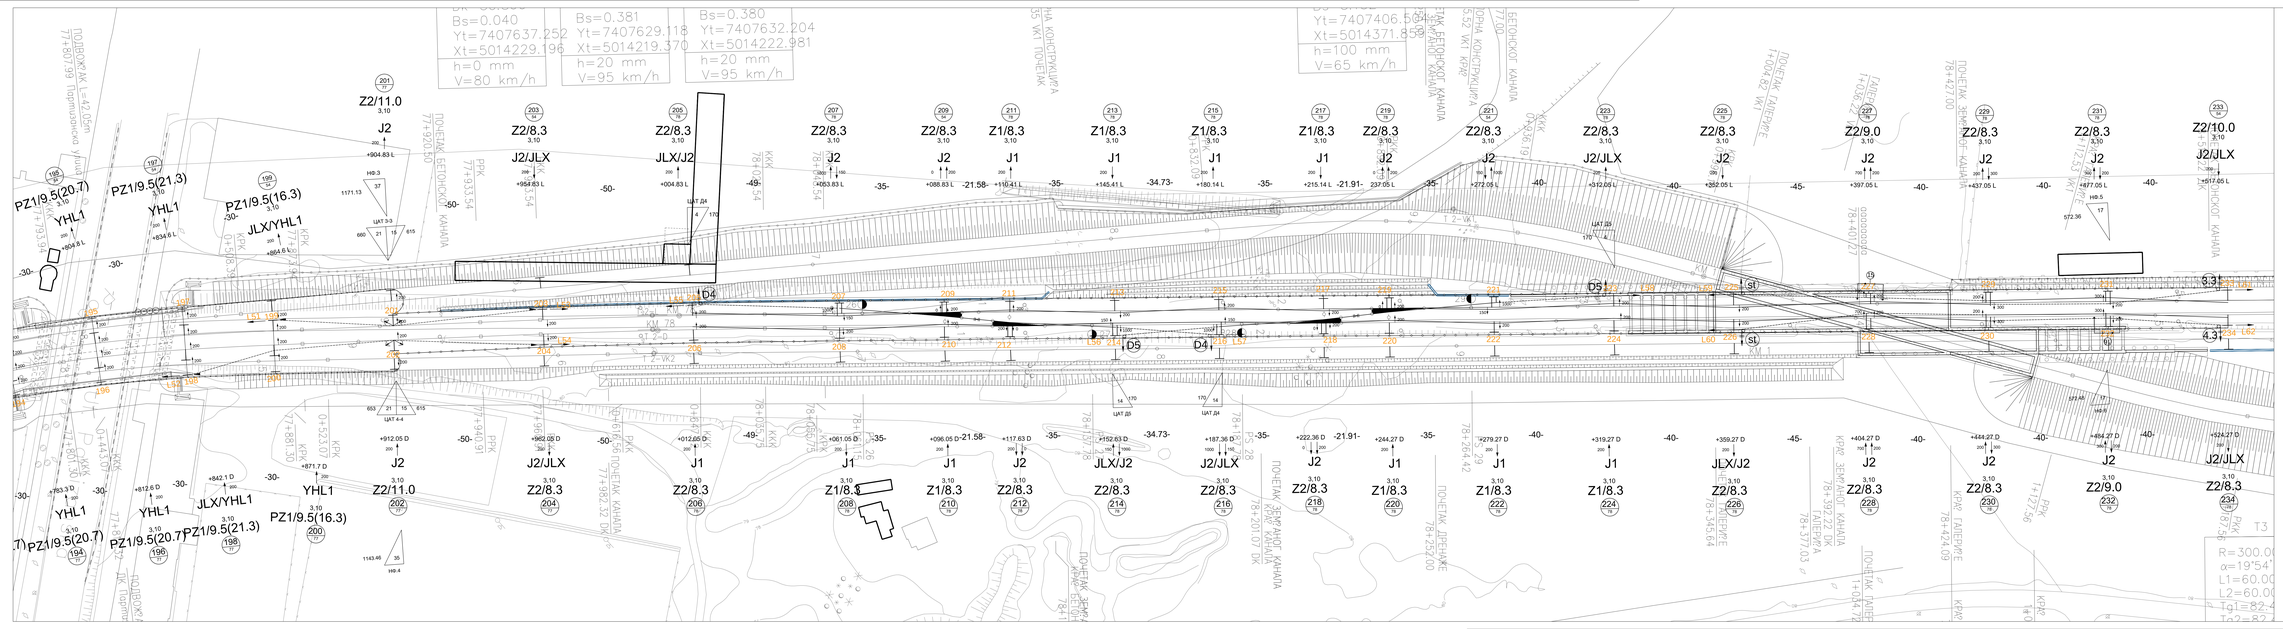

+465 Стационажа / распон (m)
200 Полигонација (mm)
A Тип темеља
0 Преднагиб стуба (mm/m)
2.70 Одстојање лица стуба од осе колосека (m)
U8 Тип стуба
25 Број стуба
Километар

03		
02		
01		
Број/Number	Датум / Date	Опис / Description

Ревизиони блок / Revision block

ЗАОБРАЋАЈНИ ИНСТИТУТ ЦИП, д.о.о.
INSTITUTE OF TRANSPORTATION CIP Rš
Немањина 6; 11000 Београд; Србија
Тел: 011/3615-134; Факс: 011/3615-324; web site: www.sicip.co.rs
Организациона јединица ЕЛЕКТРОТЕХНИКА/Organization unit/DEPARTMENT OF ELECTRICAL ENGINEERING

Одговорни пројектант електро дела/ Responsible designer for overhead contact system:
Андрија Мијатовић, дипл.инж.ел.
Лиценца број / license No.: 350 F229 07

Одговорни пројектант / Responsible designer:
Александар Јанковић, дипл.инж.ел.

Главни пројектант / Chief designer:
Милан Шиничић, дипл.грађ.инж.

Руководилац организационе јединице/ Head of organization unit:
Славко Бурић, дипл.инж.ел.

Уговорач / Client:
Министарство грађевинарства, саобраћаја и инфраструктуре
Немањина 22-26, Београд
www.mgsi.gov.rs
Ministry of Construction,Transport and Infrastructure
Nemanjina 22-26, Belgrade, Serbia
www.mgsi.gov.rs


ФАЗА/ PHASE: ПЗИ
ВОДИЧ/GUIDE: ЕЛЕКТРОВУЧНА ИНСТАЛАЦИЈА/ELECTRIC TRACTION INSTALLATION
ВРСТА ПРОЈЕКТА/TYPE OF PROJECT: ИЗВОЂАЧКИ ПРОЈЕКАТ/CONSTRUCTION PROJECT
ВРСТА ПРОЈЕКТНЕ ДОКУМЕНТАЦИЈЕ/TYPE OF DESIGN DOCUMENTATION: ГРАФИЧКА ДОКУМЕНТАЦИЈА/GRAPHICAL MATERIAL
ОБЛАСТ/AREA: ЕЛЕКТРИФИКАЦИЈА/ELECTRIFICATION

СТАБИЛНА ПОСТРОЈЕЊА ЕЛЕКТРИЧНЕ ВУЧЕ - КОНТАКТНА МРЕЖА
ELECTRIC TRACTION FIXED INSTALLATIONS - OVERHEAD CONTACT SYSTEM

Унутрашња контрола / Internal control:
Милан Шиничић, дипл.инж.ел.

Главни пројектант / Chief designer:
Милан Јелић, дипл.грађ.инж.

Руководилац пројекта / Project manager:
Славко Бурић, дипл.инж.ел.

Врста документа / Type of document: Графичка документација
Назив документа / Document name: Пруга Нови Сад путничка станица - део 2/2
Name of document: OCS Line Novi Sad passenger station - Part 2/2
Ознака документа / Document mark: 01.2020
Број пројекта / Project No.: 2017-726-ЕЛ-ИП-1
Број листа / Sheet No.: 1
Укупно листова / Total sheets: 1
Размера / Scale: 1:500

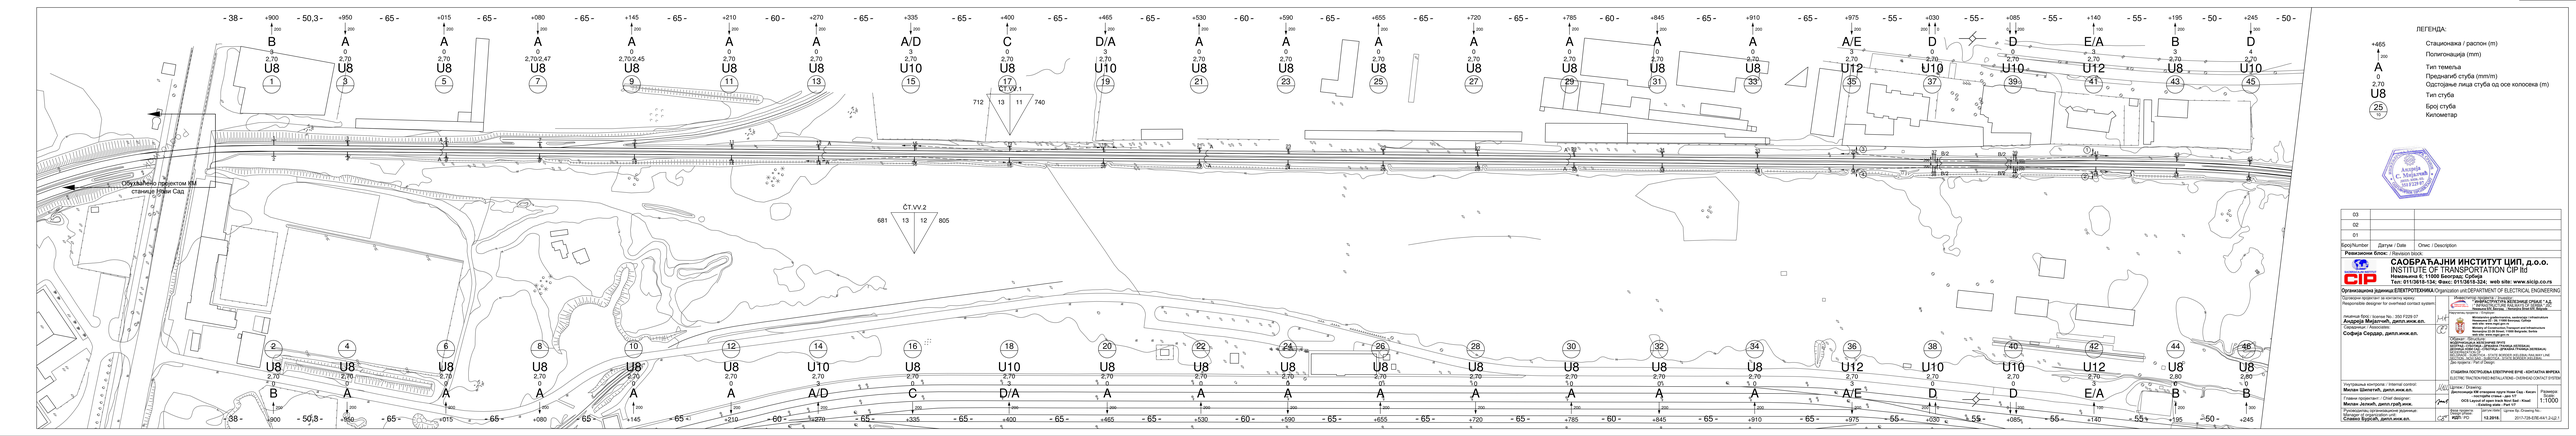

Broj/Number	Datum / Date	Opis / Description
03		
02		
01		

Revizione šifre / Revision block

САОБРАЋАЈНИ ИНСТИТУТ ЦИП, д.о.о.
INSTITUTE OF TRANSPORTATION CIP ltd
Немањина 6, 11000 Београд, Србија
Тел: 011/3618-134; Факс: 011/3618-324; web site: www.sicip.co.rs

Организациона јединица ЕЛЕКТРОТЕХНИКА Organization unit DEPARTMENT OF ELECTRICAL ENGINEERING

Одговорни пројектант за сигнатику прузе / Responsible designer for overhead contact system:
Андрија Мијатић, дипл.инж.ел.
Лиценца број - license No.: 330 F229 07

Координатор / Coordinator:
Софија Сердар, дипл.инж.ел.

Главни пројектант / Chief designer:
Милан Шантић, дипл.инж.ел.

Руководилац организационе јединице / Head of organization unit:
Славко Вујовић, дипл.инж.ел.

Главни пројектант / Chief designer:
Милан Јелић, дипл.инж.ел.

Руководилац организационе јединице / Head of organization unit:
Славко Вујовић, дипл.инж.ел.












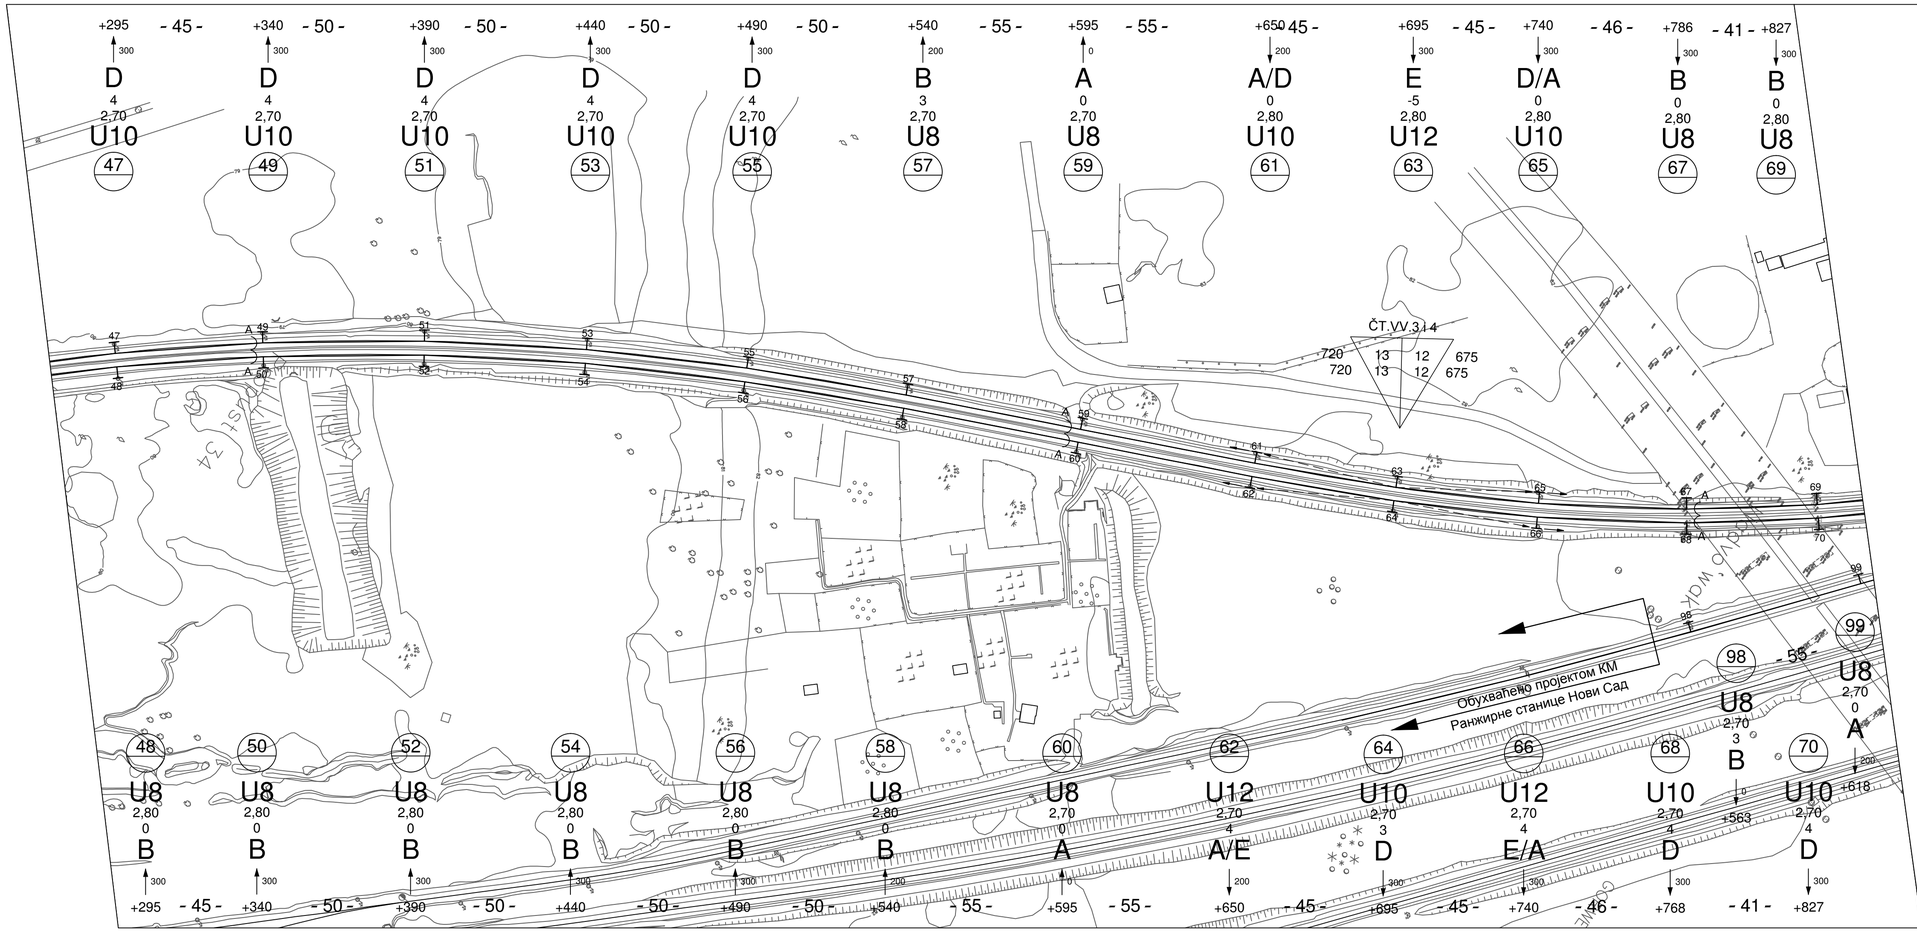

ЛЕГЕНДА:

+465 / 200 — Стационажа / распон (m)

A — Полигонација (mm)

0 — Тип темеља

2,70 — Преднагиб стуба (mm/m)

U8 — Одстојање лица стуба од осе колосека (m)

25 / 10 — Тип стуба

Километар

Андреја С. Мијалчић, дипл. инж. ел. 350 F229 07 ОДГОВОРНИ ПРОЈЕКТАНТ

Број/Number	Датум / Date	Опис / Description
03		
02		
01		

Ревизиони блок: / Revision block:

САОБРАЋАЈНИ ИНСТИТУТ ЦИП, д.о.о.
INSTITUTE OF TRANSPORTATION CIP ltd
Немањина 6; 11000 Београд; Србија
Тел: 011/3618-134; Факс: 011/3618-324; web site: www.sicip.co.rs

Организациона јединица:ЕЛЕКТРОТЕХНИКА/Organization unit:DEPARTMENT OF ELECTRICAL ENGINEERING

Одговорни пројектант за контактну мрежу:
Responsible designer for overhead contact system:

лиценца број:/ license No.: 350 F229 07
Андреја Мијалчић, дипл.инж.ел.

Сарадници: / Associates:
Софија Сердар, дипл.инж.ел.

Инвеститор пројекта: / Investor:
" ИНФРАСТРУКТУРА ЖЕЛЕЗНИЦЕ СРБИЈЕ " А.Д.
/ " INFRASTRUCTURE RAILWAYS OF SERBIA " JSC
Немањина 6/IV, Београд / Nemanjina Street 6/IV, Belgrade

Наручилац пројекта: / Employer:
Ministarstvo građevinarstva, saobraćaja i infrastrukture
Nemanjina 22 - 26; 11000 Београд; Србија
web site: www.mgsi.gov.rs
Ministry of Construction,Transport and Infrastructure
Nemanjina 22-26 Street; 11000 Belgrade; Serbia
web site: www.mgsi.gov.rs

Објекат: /Structure:
МОДЕРНИЗАЦИЈА ЖЕЛЕЗНИЧКЕ ПРУГЕ
БЕОГРАД - СУБОТИЦА - ДРЖАВНА ГРАНИЦА (КЕЛЕБИЈА)
ДЕОНИЦА НОВИ САД - СУБОТИЦА - ДРЖАВНА ГРАНИЦА (КЕЛЕБИЈА)
MODERNIZATION OF
BELGRADE - SUBOTICA - STATE BORDER (KELEBIA) RAILWAY LINE
SECTION : NOVI SAD - SUBOTICA - STATE BORDER (KELEBIA)

Део пројекта: / Part of Design:
СТАБИЛНА ПОСТРОЈЕЊА ЕЛЕКТРИЧНЕ ВУЧЕ - КОНТАКТНА МРЕЖА
ELECTRIC TRACTION FIXED INSTALLATIONS - OVERHEAD CONTACT SYSTEM

Унутрашња контрола: / Internal control:
Милан Шипетић, дипл.инж.ел.

Главни пројектант: / Chief designer:
Милан Јелкић, дипл.грађ.инж.

Руководилац организационе јединице:
Manager of organization unit:
Славко Бурсаћ, дипл.инж.ел.

Цртеж: / Drawing:
Диспозиција КМ отворене пруге Нови Сад - Кисач - постојеће стање - део 2/7
OCS Layout of open track Novi Sad - Kisač - Existing state - Part 2/7

Размера: / Scale: 1:1000

Фаза пројекта: / Design phase: **ИДП** / PD

датум/date: **12.2018.**

Цртеж бр./Drawing No.: 2017-728-ЕЛЕ-К4/1.2-Ц2.1

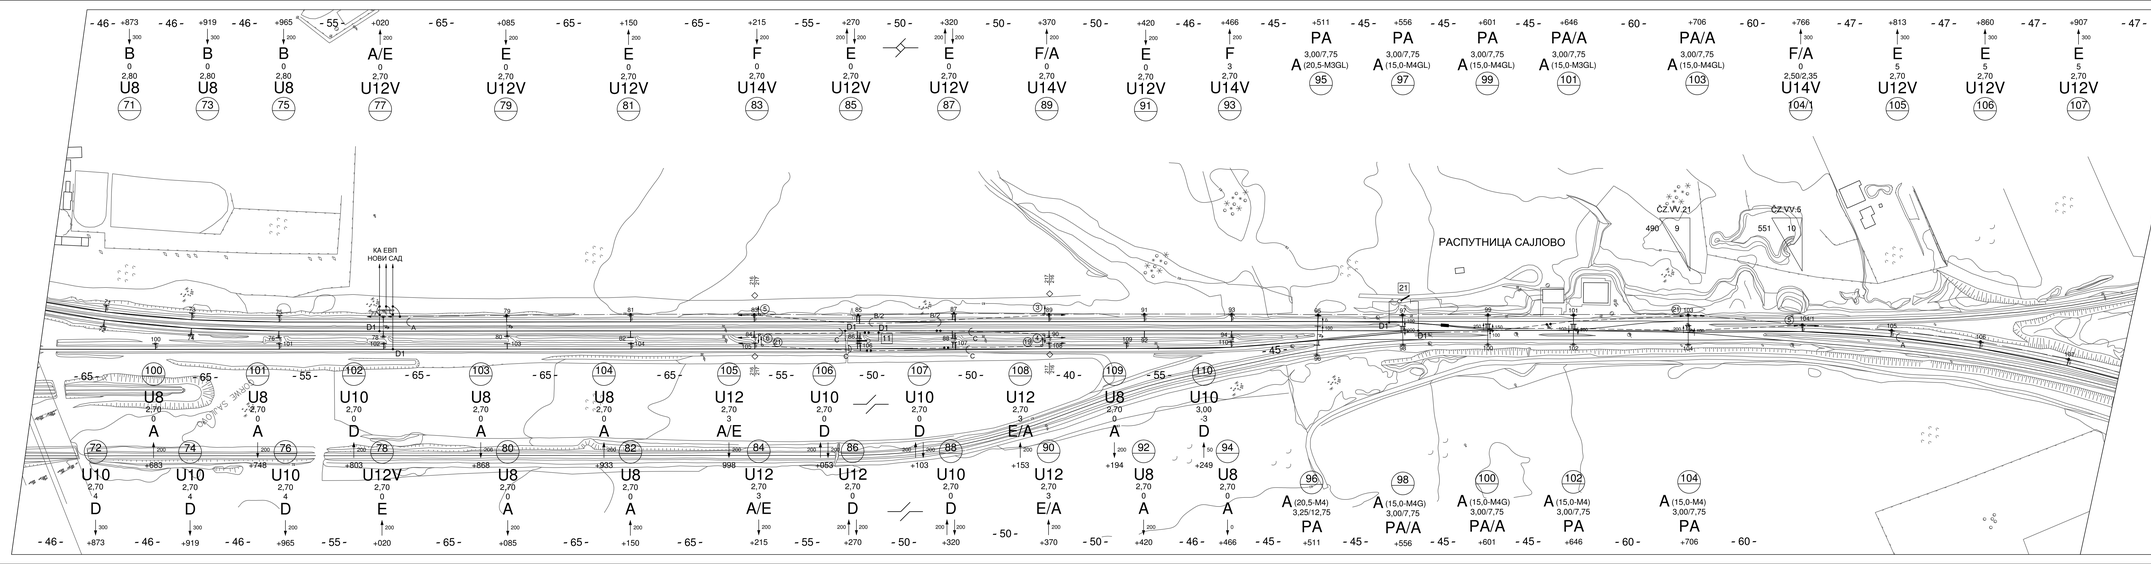

ЛЕГЕНДА:

- Стационажа / распон (m)
- Полигонација (mm)
- Тип темеља
- Преднагиб стуба (mm/m)
- Одстојање лица стуба од осе колосека (m)
- Тип стуба
- Број стуба
- Километар

Број/Number	Датум / Date	Опис / Description
03		
02		
01		

Ревизиони блок: / Revision block:

САОБРАЋАЈНИ ИНСТИТУТ ЦИП, д.о.о.
INSTITUTE OF TRANSPORTATION CIP ltd
Немањина 6, 11000 Београд, Србија
Тел: 011/3618-134; Факс: 011/3618-324; web site: www.sicip.co.rs

Организациона јединица/ЕЛЕКТРОТЕХНИКА/Organization unit/DEPARTMENT OF ELECTRICAL ENGINEERING

Одговорни пројектант за контактну мрежу:
Responsible designer for overhead contact system:
Андрија Мијатовић, дипл.инж.ел.
лиценца број / license No.: 350 F209 07

Сарадници / Associates:
Софија Сердар, дипл.инж.ел.

ИНВЕСТИТОР / ПРОЈЕКАТ / Investor:
"ИНФРАСТРУКТУРА ЖЕЛЕЗНИЦЕ СРБИЈЕ " А.Д.
" INFRASTRUCTURE RAILWAYS OF SERBIA " JSC
Немањина 6, 11000 Београд, Србија / Nemanjina Street 6/II, Belgrade, Serbia

Министарство грађевинарства, саобраћаја и инфраструктуре
Немањина 22-26, 11000 Београд, Србија
web site: www.mgsi.gov.rs
Ministry of Construction,Transport and Infrastructure
Nemanjina 22-26, 11000 Belgrade, Serbia
web site: www.mgsi.gov.rs

Објекат / Structure:
Део пројекта / Part of Design:

СТАБИЛНА ПОСТРОЈЕЊА ЕЛЕКТРИЧНЕ ВУЧЕ - КОНТАКТНА МРЕЖА
ELECTRIC TRACTION FIXED INSTALLATIONS - OVERHEAD CONTACT SYSTEM

Унутрашња контрола / Internal control:	Цртеж / Drawing:
Милан Шипетић, дипл.инж.ел.	Деоница КМ отварање пруге Нови Сад - Кисач - Сајлово станица - део 3/7
Главни пројектант / Chief designer:	Размера / Scale:
Милан Јелић, дипл.грађ.инж.	OCS Layout of open track Novi Sad - Kisač - Sajlovo station - Part 3/7
Руководилац организационе јединице:	1:1000
Manager of organization unit:	Број пројекта / Ident No.: Drawing No.:
Славко Бурсаћ, дипл.инж.ел.	Design phase: 12.2016. 2017-728-E/E-KV1-2-LD.1


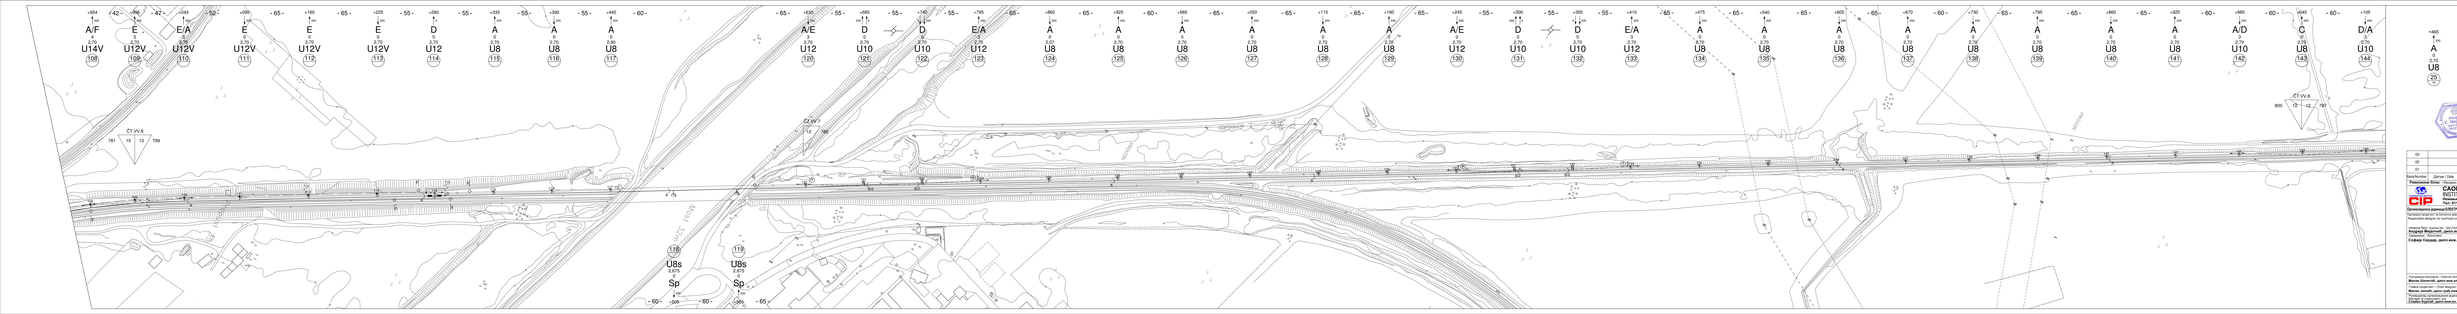

ЛЕГЕНДА:

- Отклањања / распон (m)
- Нивелациона (mm)
- Тип пивотиш
- Предњачећ стубе (плоче)
- Одстојање лица стубе од ос колосека (m)
- Тип стубе
- Број стубе
- Километар


Број	Датум / Date	Опис / Description
03		
02		
01		

Пројектовао / Designed by: Ред. бр. / No.:

САОБРАЋАЈНИ ИНСТИТУТ ЦИП, д.о.о.
INSTITUTE OF TRANSPORTATION CIP ltd
Немањина 6, 11000 Београд, Србија
Телефон: +381 11 3086 911, web site: www.sicip.co.rs




















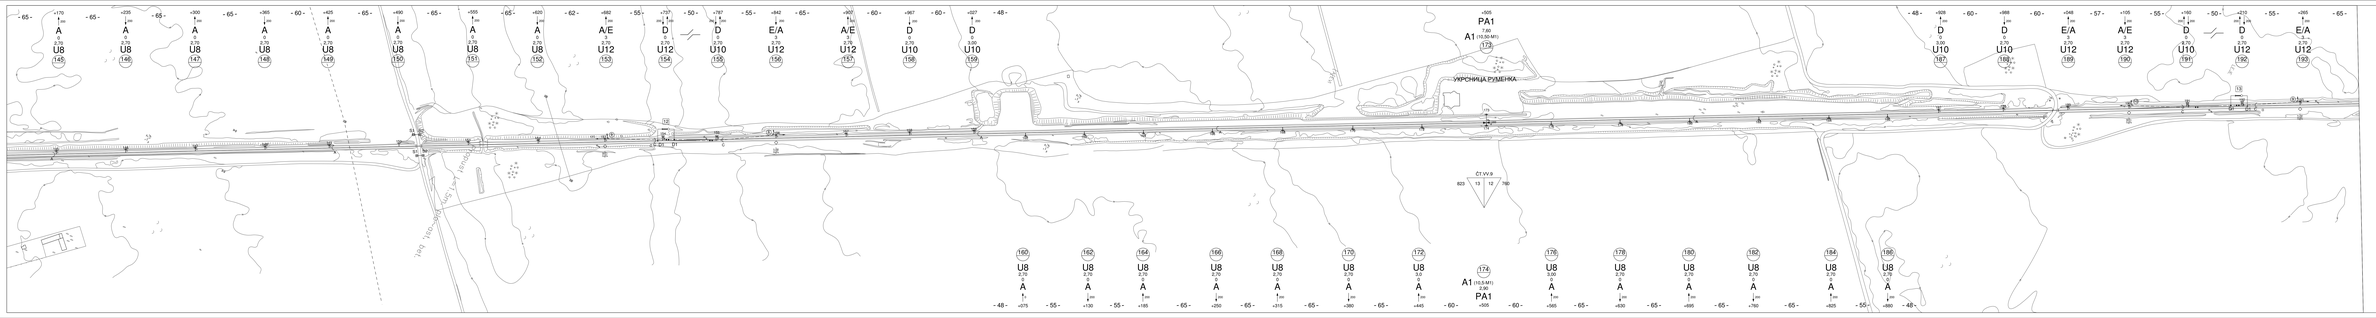

ЛЕГЕНДА:

- +485 — Стационажа / разлом (m)
- 25 — Полигонација (mm)
- A — Тип темеља
- 2.10 — Предачић стуба (mm/cm)
- U8 — Одстојање лица стуба од ose колосека (m)
- 25 — Број стуба
- Километар


Број/Number	Датум / Date	Опис / Description
03		
02		
01		

Пројектант Власт

САОБРАЋАЈНИ ИНСТИТУТ ЦИП, д.о.о.
INSTITUTE OF TRANSPORTATION CIP SD
Немањина 6, 11000 Београд
Тел: 011/3616-124; Факс: 011/3615-324, web site: www.sicip.co.rs

Организациона јединица/ЕЛЕКТРОТЕХНИКА Organization unit/DEPARTMENT OF ELECTRICAL ENGINEERING












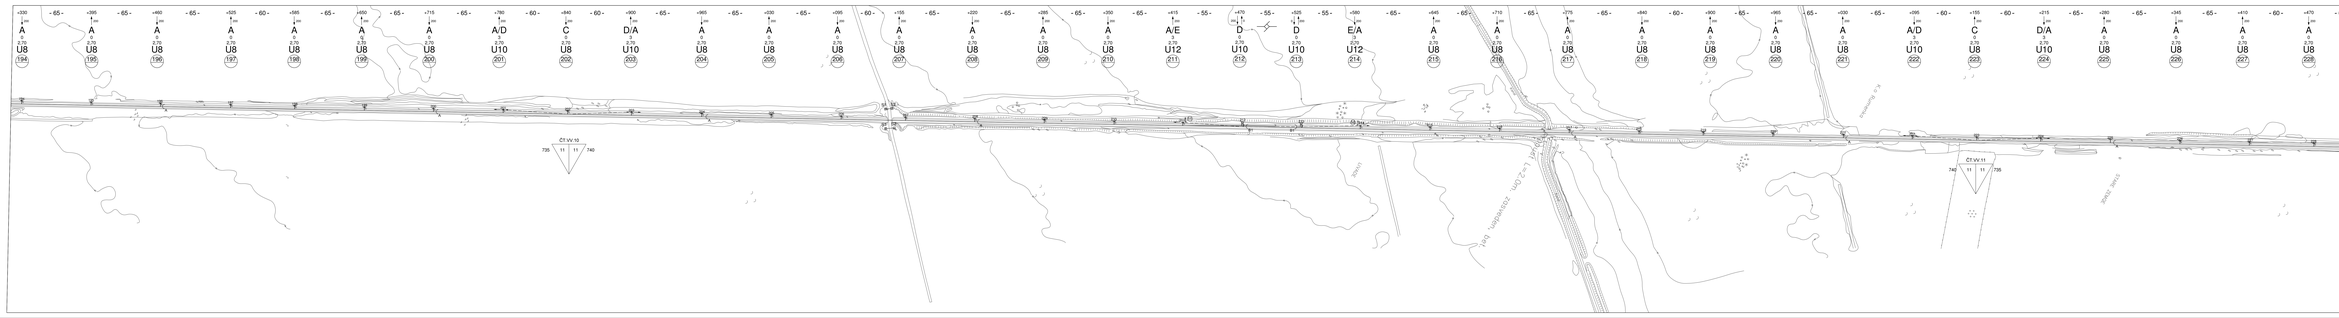

LEGENDA:

- +465 — Stacionaža i pozicija (m)
- 25 — Nagib/padajuć (0/00)
- A — Tip temelja
- 2,10 — Prečnik/d stuba (mm/m)
- U8 — Oznaka/ime stuba (m/m) Oznaka/ime linije stuba sa oce kolosina (m)
- 25 — Tip stuba
- % — Smer stuba
- Kilometar


Br/No.	Datum / Date	Opis / Description
03		
02		
01		



САОБРАЋАЈНИ ИНСТИТУТ ЦИП, д.о.о.
INSTITUTE OF TRANSPORTATION CIP 80
Немањина 6, 11000 Београд
Тел: 011/3616-111, Факс: 011/3616-224, web site: www.sicip.co.rs
Организациона јединица/**ЕЛЕКТРОТЕХНИКА** Organization unit/**DEPARTMENT OF ELECTRICAL ENGINEERING**


















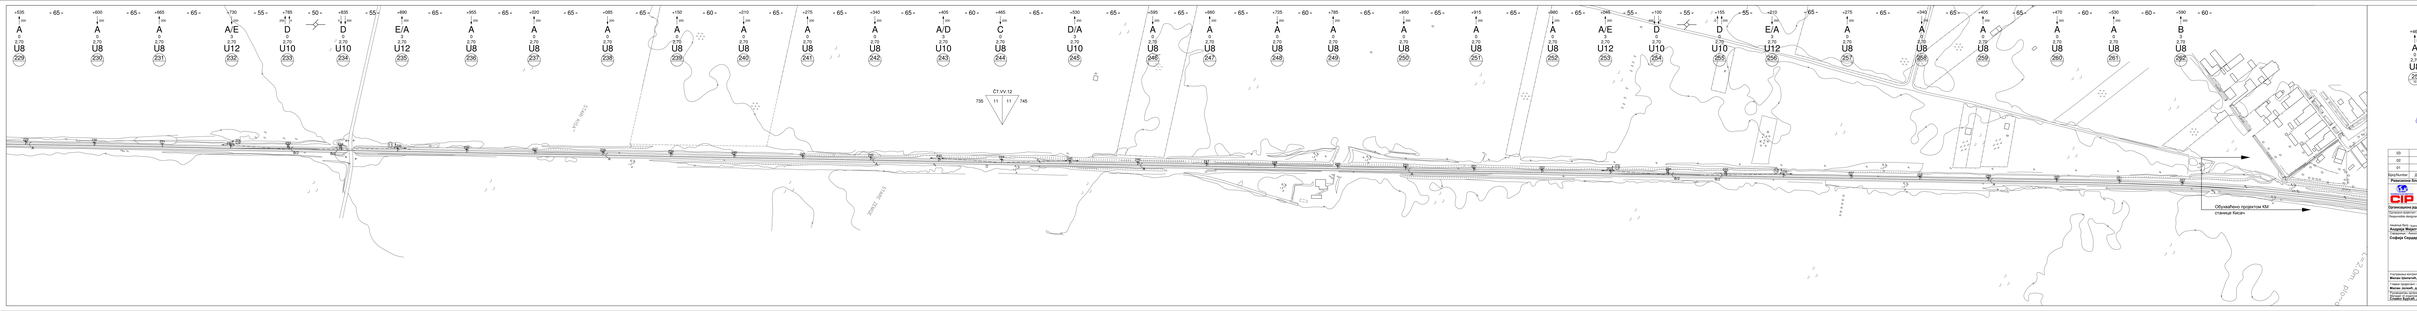

ЛЕГЕНДА:

+665 — Стационажа / раскол (m)
1:50 — Попречнидад (mm)
A — Тип темеља
2,10 — Предњачкі стуба (mm/m)
U8 — Одстојање лица стуба од осе колосека (m)
25 — Број стуба
— Километар

03			
02			
01			
Број/Number	Датум / Date	Опис / Description	


САОБРАЋАЈНИ ИНСТИТУТ ЦИП, д.о.о.
INSTITUTE OF TRANSPORTATION CIP ltd.
Немањина 6, 11000 Београд, Србија
Telephone: +381 11 3086 111, e-mail: sitc@sitc.co.rs, web site: www.sitc.co.rs

Организација одговорна за пројектовање/ Organization and CIP DEPARTMENT OF ELECTRICAL ENGINEERING

Одговорни пројектант: в.д.главног одела:
Responsible designer for overhead contact system:





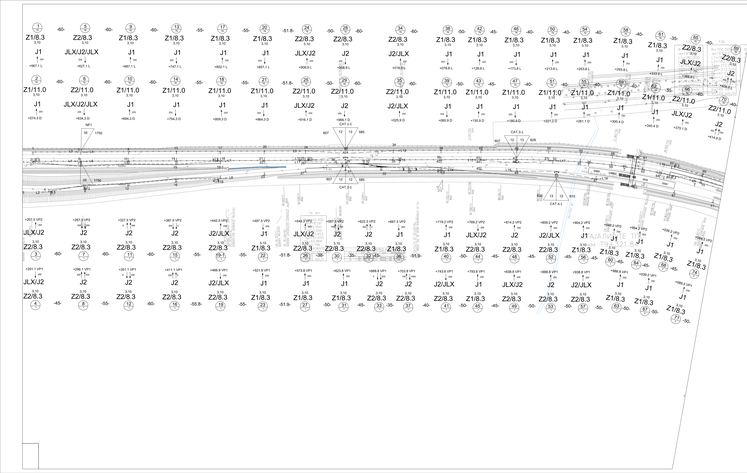

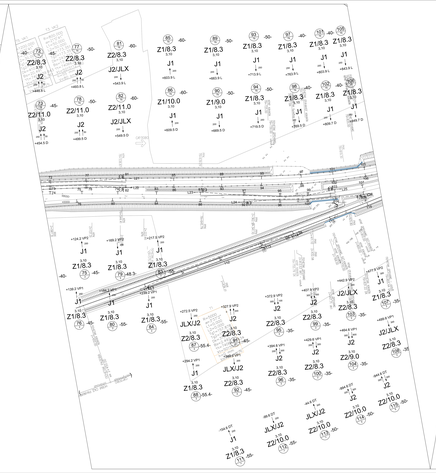

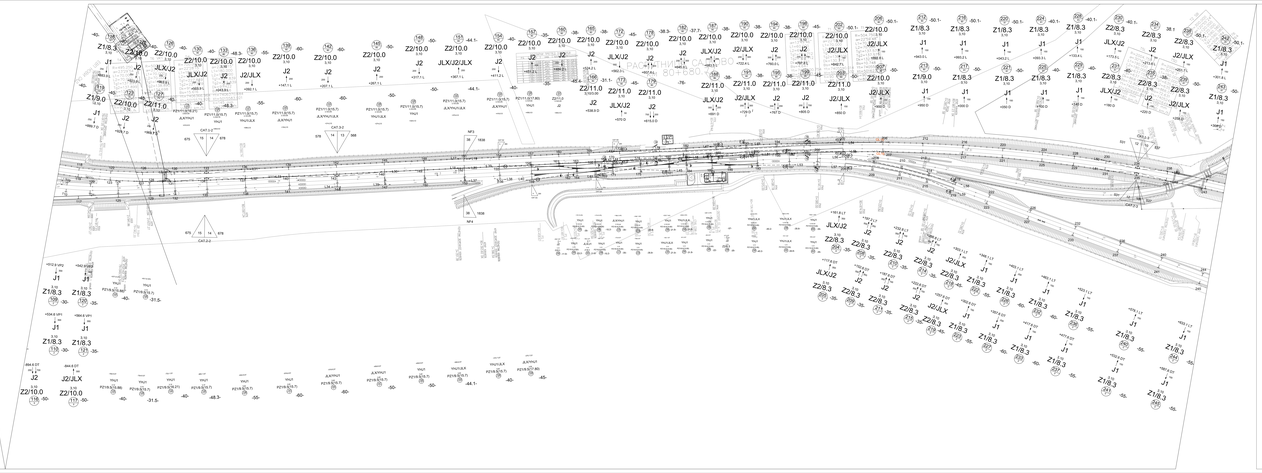













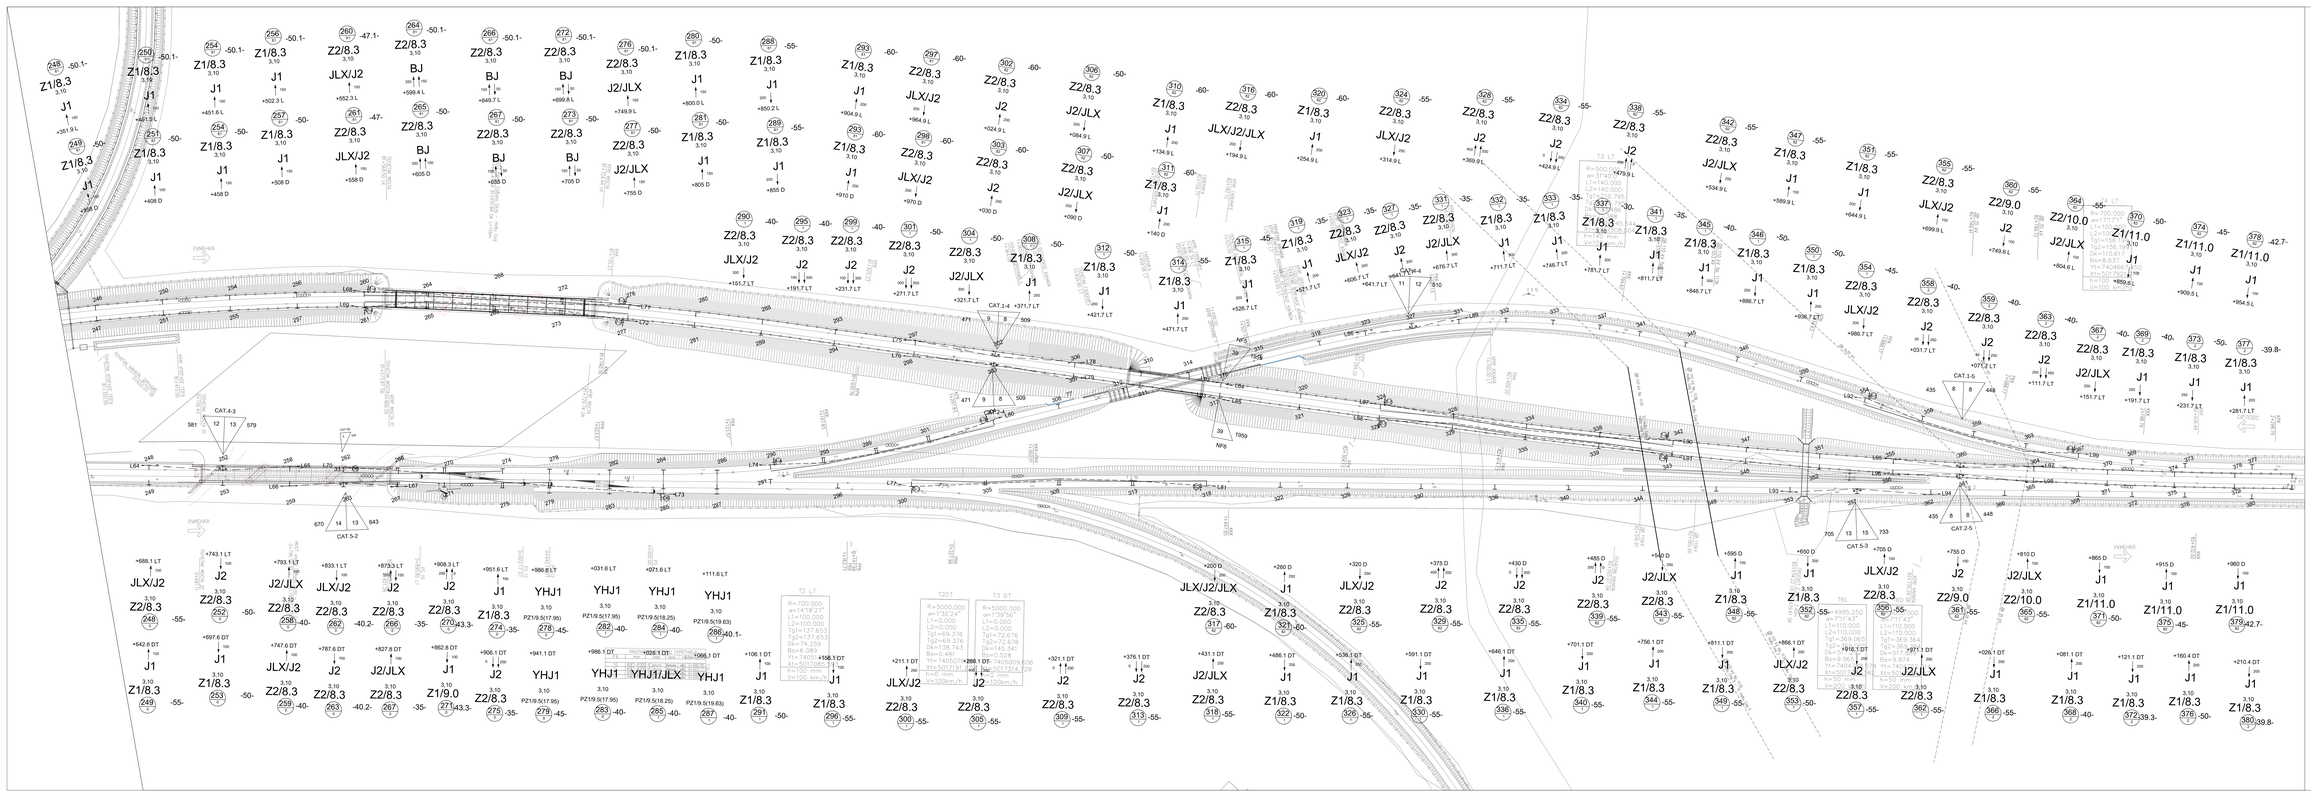
ЛЕГЕНДА:
Ствц.
Полигонација
Тип темеља
Предња/ Задња стуба
Одстојање лица стуба од ос колосека
Тип стуба
Број стуба
Километар
CAT.4-3
CAT.5-2
CAT.5-3
CAT.2-5
CAT.1-4
CAT.2-4
T2 DT
T2OT
T3 DT
T4 DT

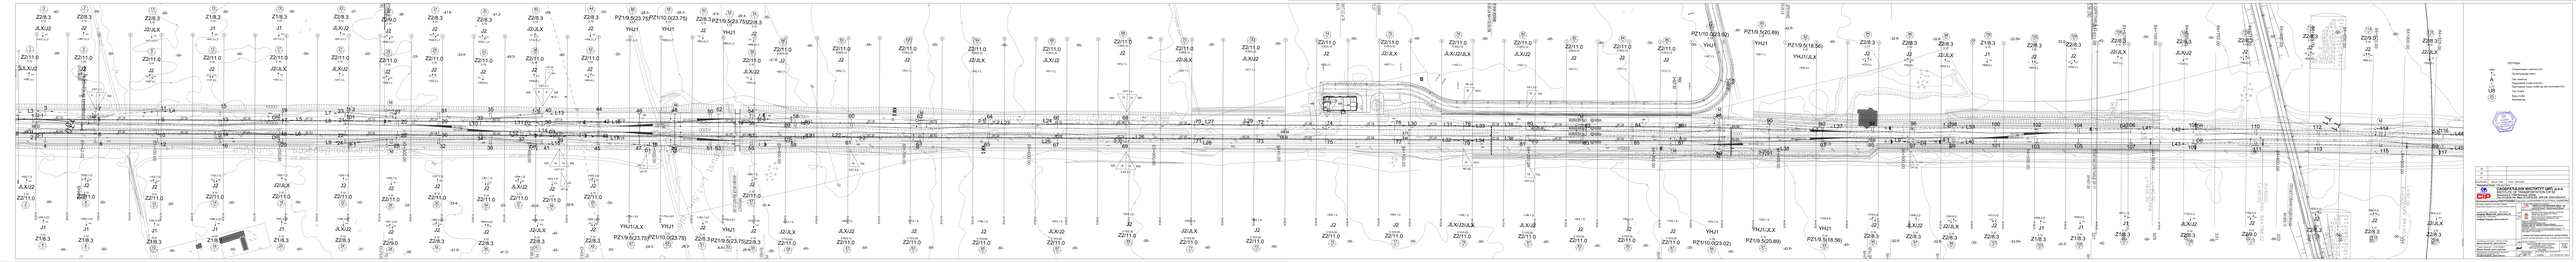
Z28.3
JUX/J2
Z11.0
J2
Z18.3
J1
Z29.0
J2
PZ19.5/23.75
PZ110.0/23.75
YHJ1
JUX/J2
PZ19.5/20.89
PZ110.0/23.02
PZ19.5/18.56
JUX/J2
JUX/J2/JUX
JUX/J2/JUX/JUX
YHJ1/JUX
Z11.0
Z11.0
Z11.0

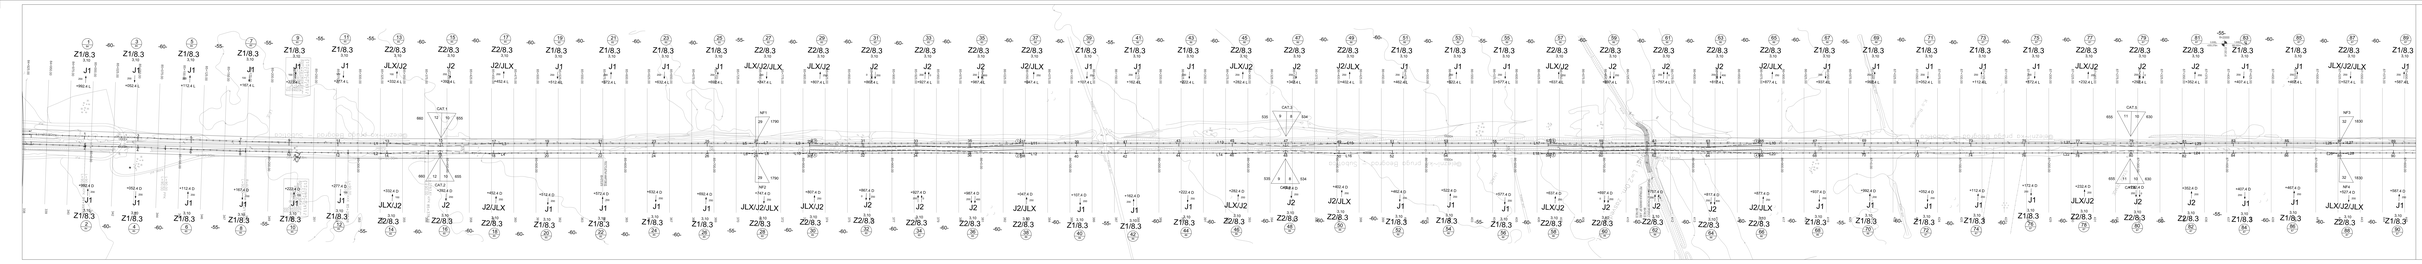

03						
02						
01						
No.	Дата / Date	Опис / Description				

















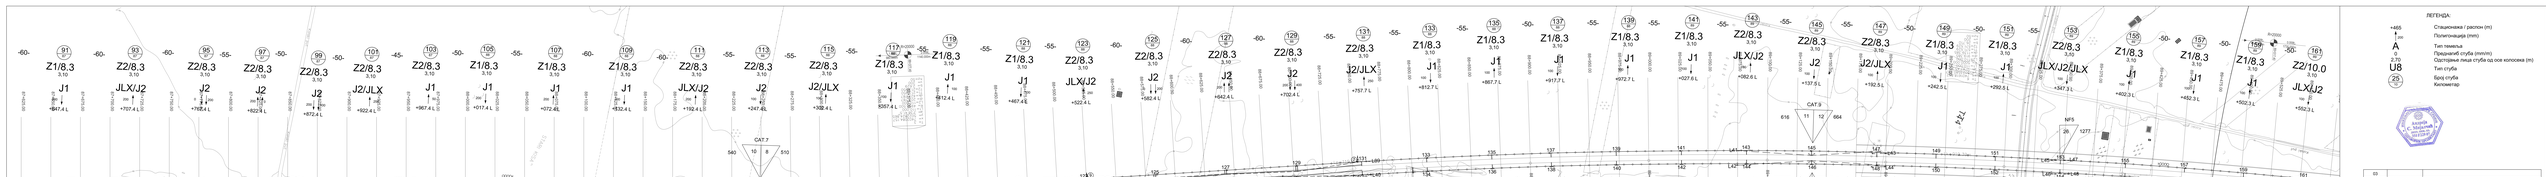

ЛЕГЕНДА:

- +465 — Стационажно / разтоя (m)
- A — Полигонизација (mm)
- 3,10 — Тип темеља
- U8 — Овојница стуба (mm/m)
- 25 — Одстојање лица стуба од осе колосека (m)
- Тип стуба
- Број стуба
- Километар

No	Description
03	
02	
01	

Apply Number	Датум / Date	Опис / Description

Разрешено Бинас / Resolved Binas

САОБРАЋАЈНИ ИНСТИТУТ ЦИП, д.о.о.
INSTITUTE OF TRANSPORTATION CIP ltd
Немањина 6/IV, 11000 Београд
Тел: 3113618-134; Факс: 3113618-334; web site: www.aisip.co.rs

Организациона јединица/ORGANIZATION UNIT DEPARTMENT OF ELECTRICAL ENGINEERING



Одговорни пројектант / Chief Designer
Милан Јелић, дипл.грађ.инж.
Руководилац пројектне јединице / Head of Design Unit
Славко Бурић, дипл.инж.ел.

ГЛАВНА ПОСТРОЈЕЊА ЕВОЧНЕ ВУЧЕ - КОНТАКТНА МРЕЖА
ELECTRIC TRACTION POWER INSTALLATIONS - OVERHEAD CONTACT SYSTEM

Фаза пројекта / Stage of project: ПЗИ / PDD
Врста пројекта / Type of project: Пројекат за извођење / Construction Project

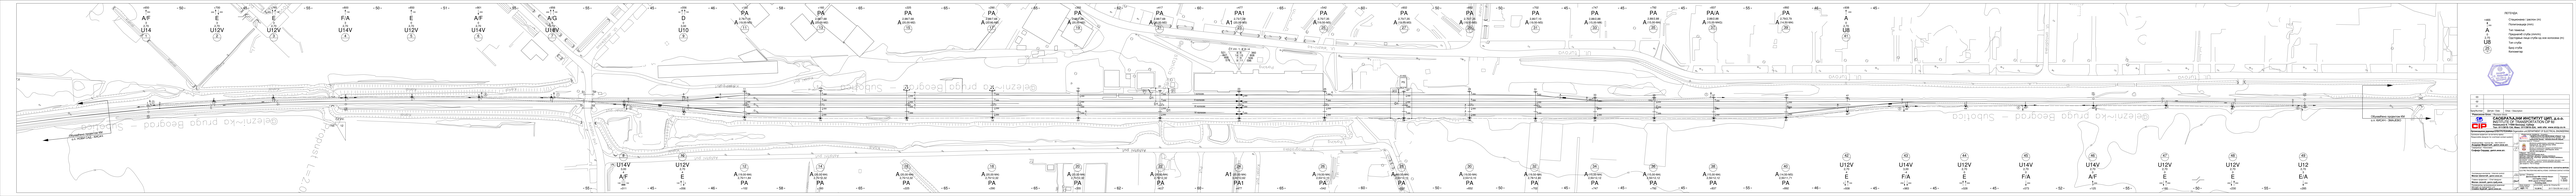

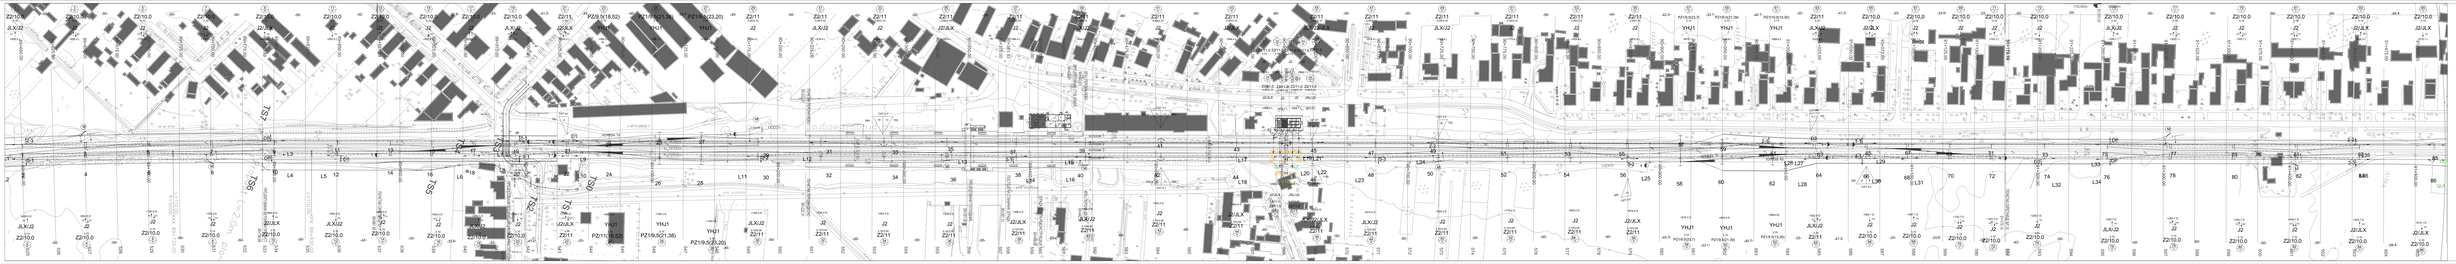


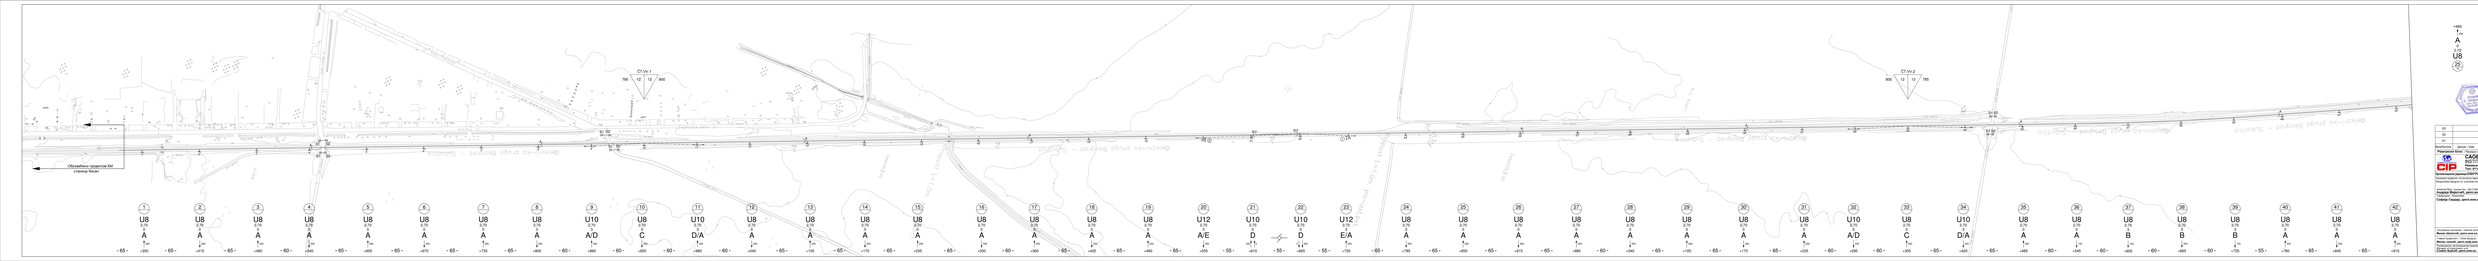














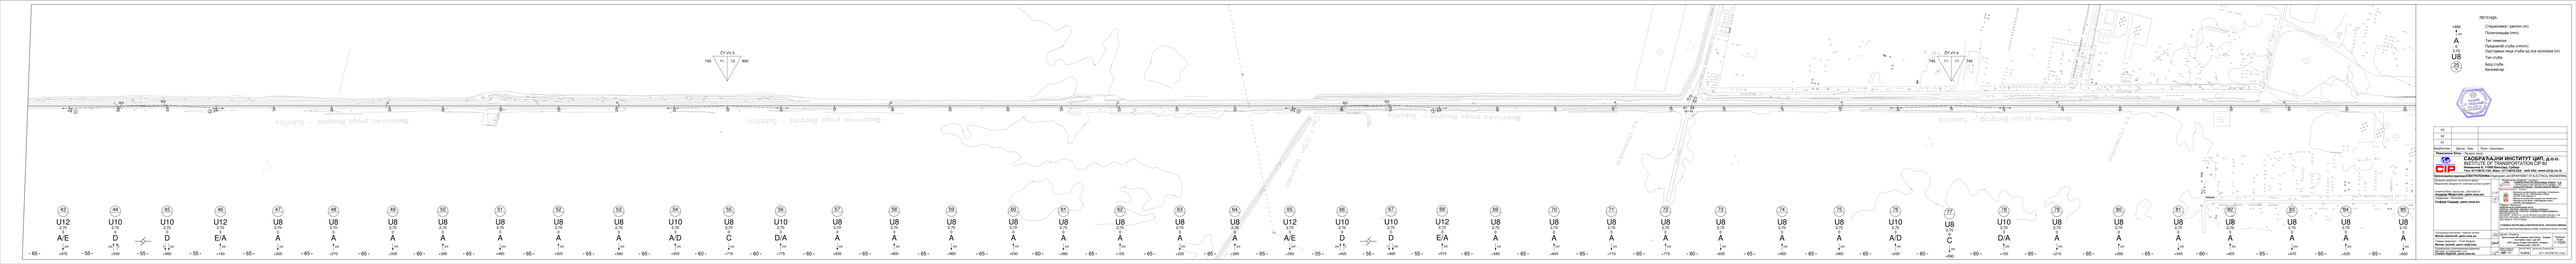
ЛЕГЕНДА
Стојалишта / двојки (#)
Полигонација (###)
Тип лежишта
Предвиден ступ (###m)
Постојећи мост и број на ком колосеку (##)
Тип ступа
Број ступа
Километар
ОГ VV 3
740 11 12 800
ОГ VV 4
740 11 13 740
Дигитално потписао Александар Ивић - Датум: 2024.05.05 14:37:39 +02'00'
Александар Ивић - Београд – Subotica
Београд – Subotica
Александар Ивић - Београд – Subotica
Београд – Subotica
Александар Ивић - Београд – Subotica
Београд – Subotica

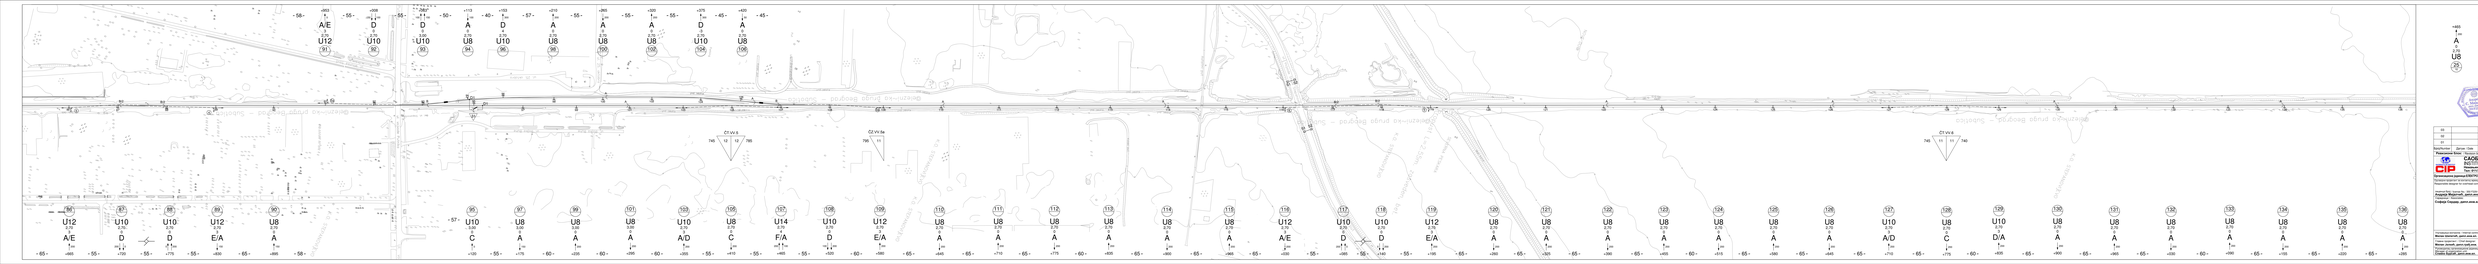

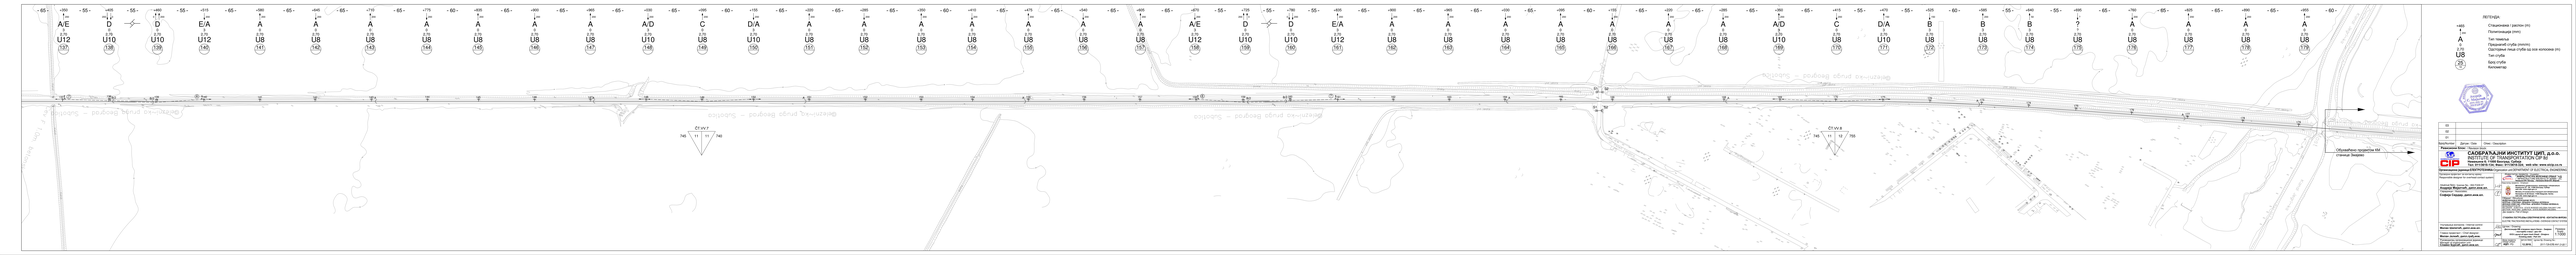
ЛЕГЕНДА
Број подземног / јарола (m)
Полигонација (mm)
Тип пилона
Праволинијски стуб (пилон)
Завршни / мањи стуб за ком.котизацију (m)
Тип стуба
Број стуба
Километар
Ст.ч.у.7
Ст.ч.у.6
Обједињена процесна веб
Станица Зворник

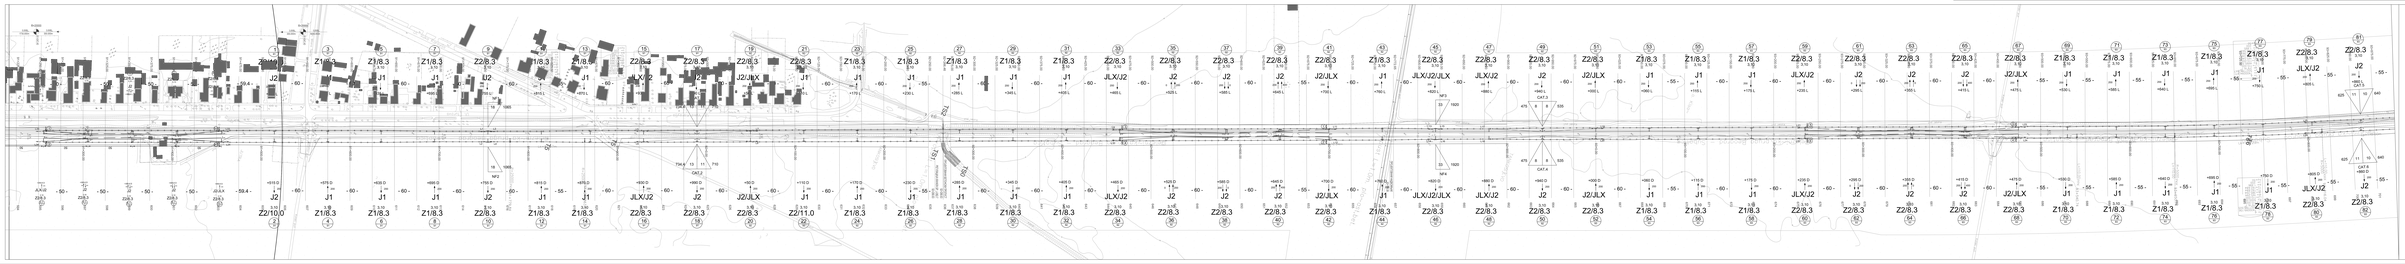
Z1/8.3
Z2/8.3
J1
J2
JLK/J2
JLK/J2/JLK
JLK/J2
Z2/10.0
Z2/11.0
CAT.4
CAT.5
NP2
NP4
NP5

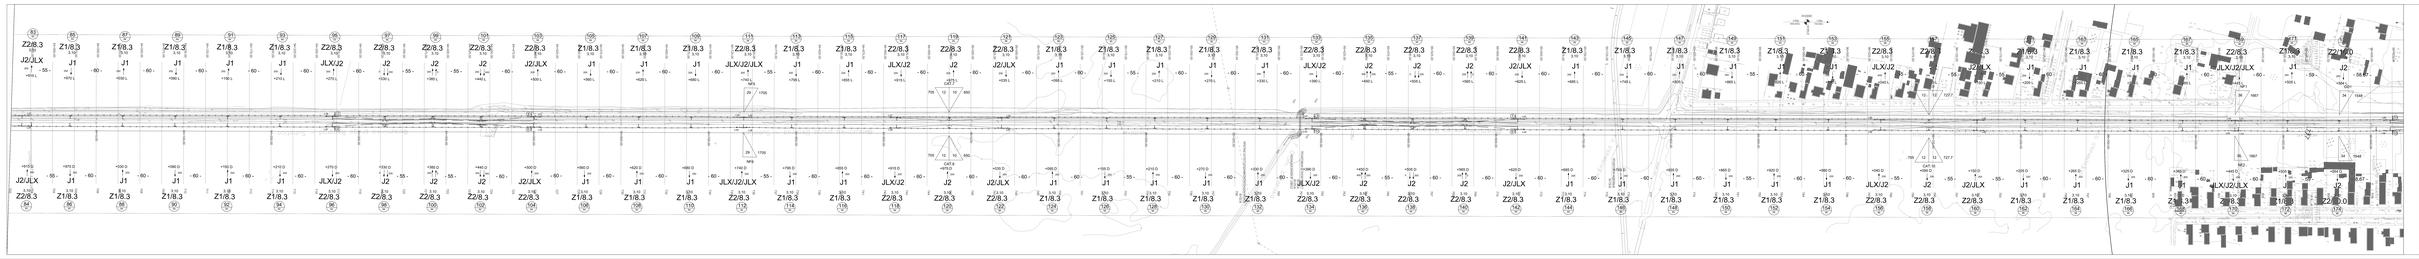










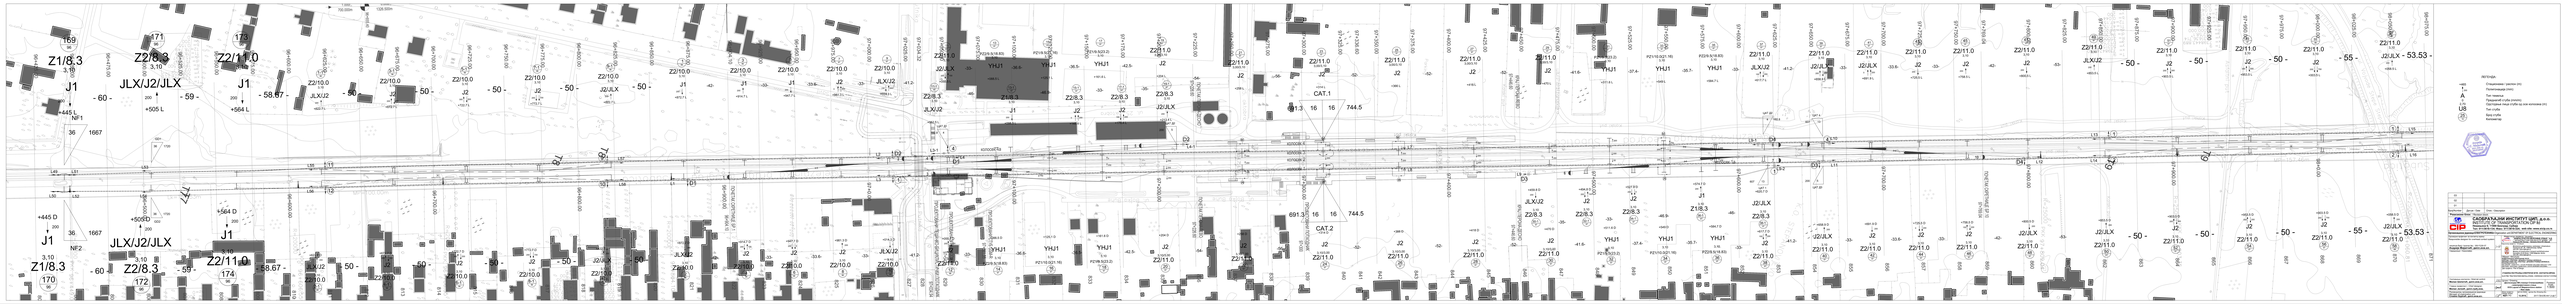
Z1/8.3
JLX/J2/JLX
Z2/8.3
Z2/11.0
J1
J2/JLX
YHJ1
CAT.1
CAT.2
691.3
744.5
- 60 -
- 59 -
- 58.67 -
- 50 -
- 55 -
- 53.53 -
+445 L
+505 L
+564 L
+445 D
+505 D
+564 D
NF1
NF2
169
170
171
172
173
174
36
1667
16

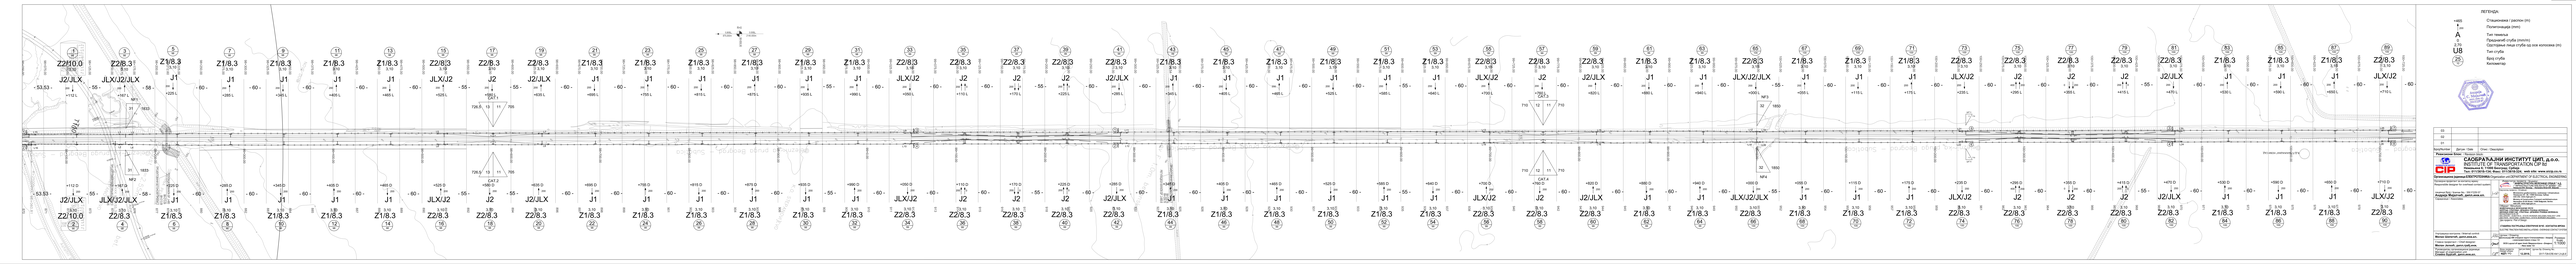

03			
02			
01			
Issue Number	Дата/ Date	Опис / Description	






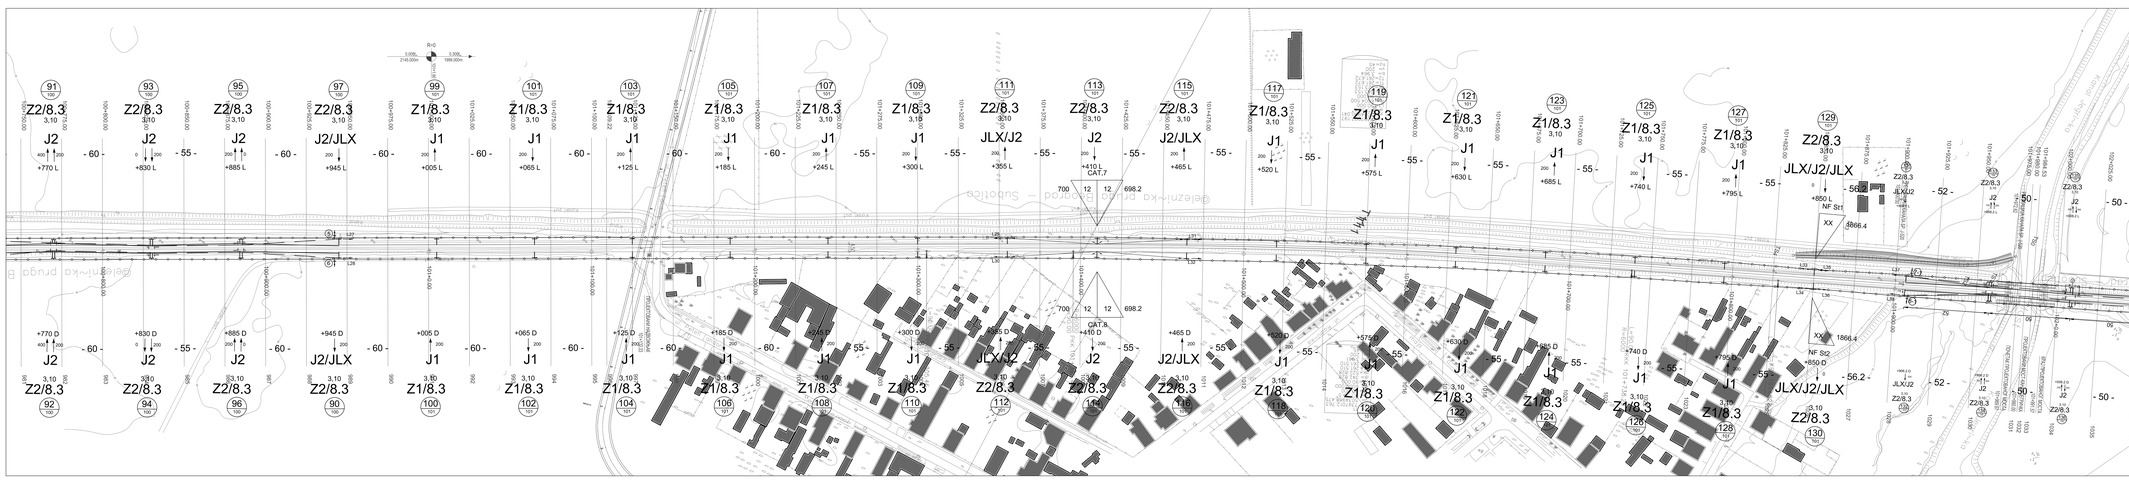
0.000г. 0.300г.
2145.000m 1999.000m
91 100 Z2/8.3 3,10 J2 400 200 +770 L
93 100 Z2/8.3 3,10 J2 0 200 +830 L
95 100 Z2/8.3 3,10 J2 200 200 +885 L
97 100 Z2/8.3 3,10 J2/JLX 200 200 +945 L
99 101 Z1/8.3 3,10 J1 200 200 +005 L
101 101 Z1/8.3 3,10 J1 200 200 +065 L
103 101 Z1/8.3 3,10 J1 200 200 +125 L
105 101 Z1/8.3 3,10 J1 200 200 +185 L
107 101 Z1/8.3 3,10 J1 200 200 +245 L
109 101 Z1/8.3 3,10 J1 200 200 +300 L
111 101 Z2/8.3 3,10 JLX/J2 200 200 +355 L
113 101 Z2/8.3 3,10 J2 +410 L CAT.7
115 101 Z2/8.3 3,10 J2/JLX +465 L
117 101 Z1/8.3 3,10 J1 200 200 +520 L
119 101 Z1/8.3 3,10 J1 200 200 +575 L
121 101 Z1/8.3 3,10 J1 200 200 +630 L
123 101 Z1/8.3 3,10 J1 200 200 +685 L
125 101 Z1/8.3 3,10 J1 200 200 +740 L
127 101 Z1/8.3 3,10 J1 200 200 +795 L
129 101 Z2/8.3 3,10 JLX/J2/JLX 0 200 +850 L
700 12 12 698.2
CAT.8
NF Str1
XX
1866.4
NF Str2
+850 D
- 60 -
- 55 -
- 56.2 -
- 52 -
- 50 -
Z2/8.3
JLX/J2
J2
+11
+998.21
+998.63
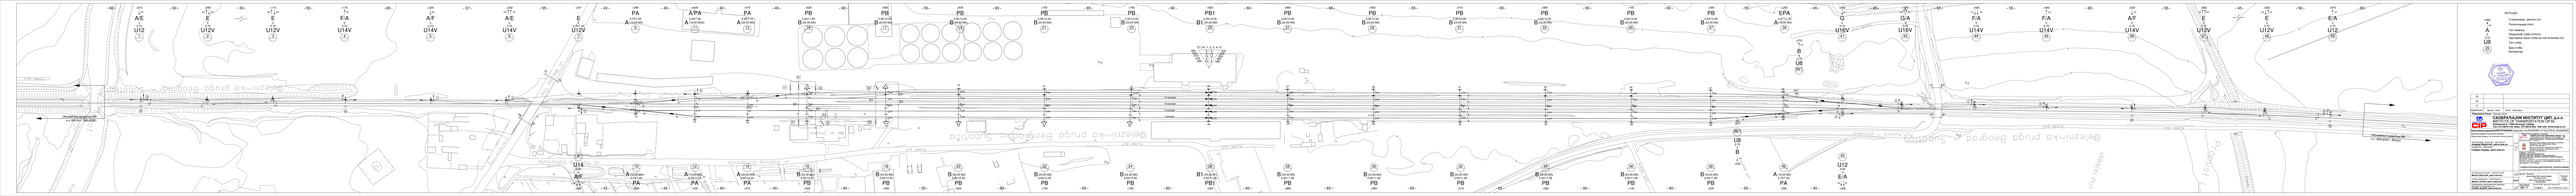

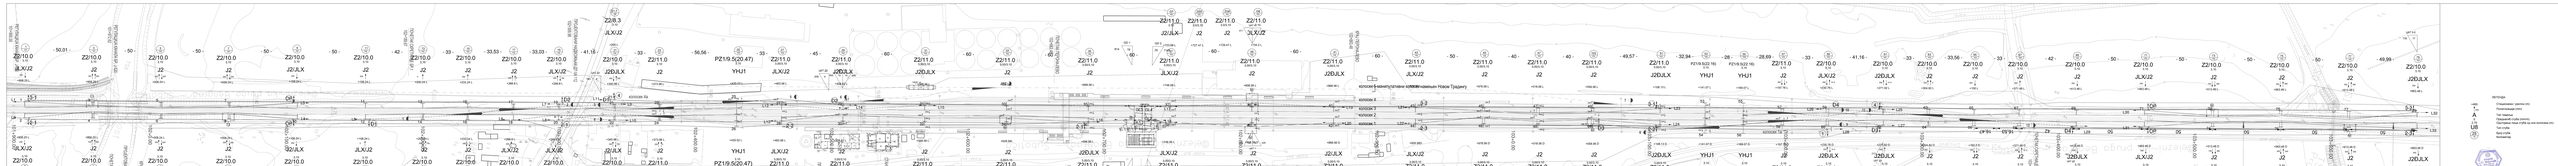
СТАНИЦА ЗМАЈЕВО
km 102+538.39

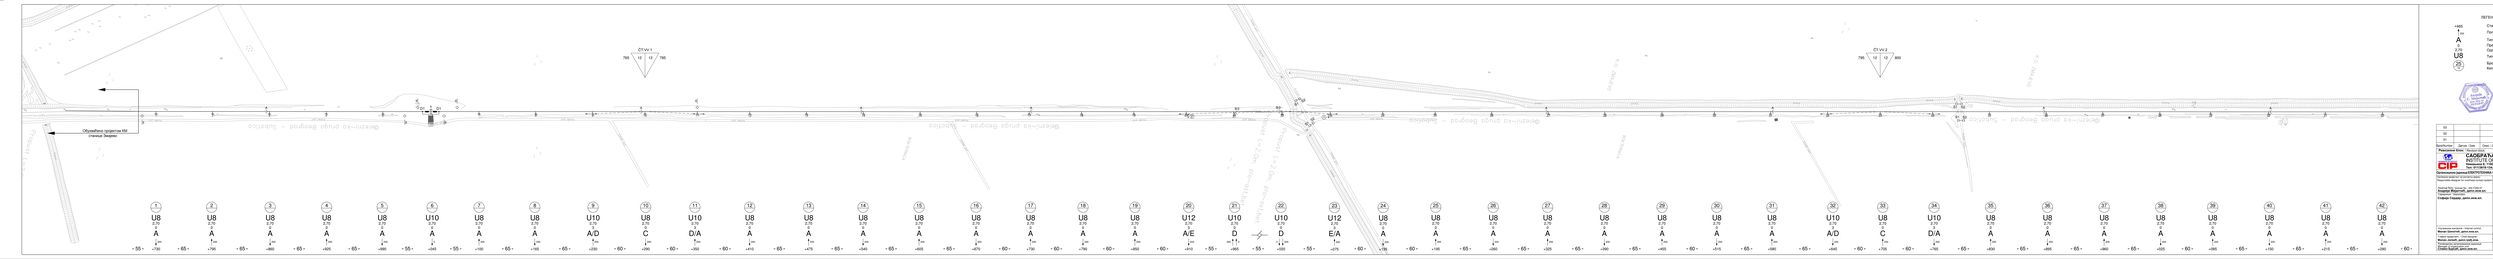

ЛЕГЕНДА:

+455 — Отходна/улазна 1 рампа [m]
T — Полигонација [mm]
A — Тип пилота
0 — Предвиђена стубна осовина
U8 — Постојећа пилот стубу од осе колосека [m]
25 — Тип стуба
Број стубу
Километар


03			
02			
01			
Број/Number	Датум / Date	Опис / Description	
















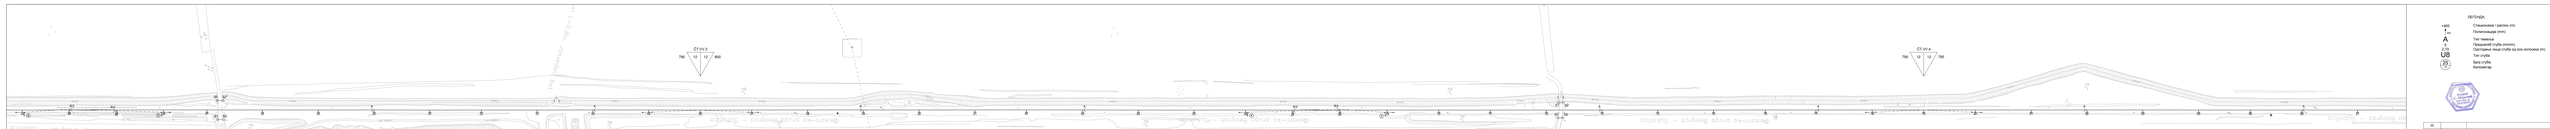
Ст.ч.з
790 10 10 800
Ст.ч.к
790 10 10 790
43 U12 0,70 A/E 1‰ -340
44 U10 0,70 D 1‰ -55 -55 -55

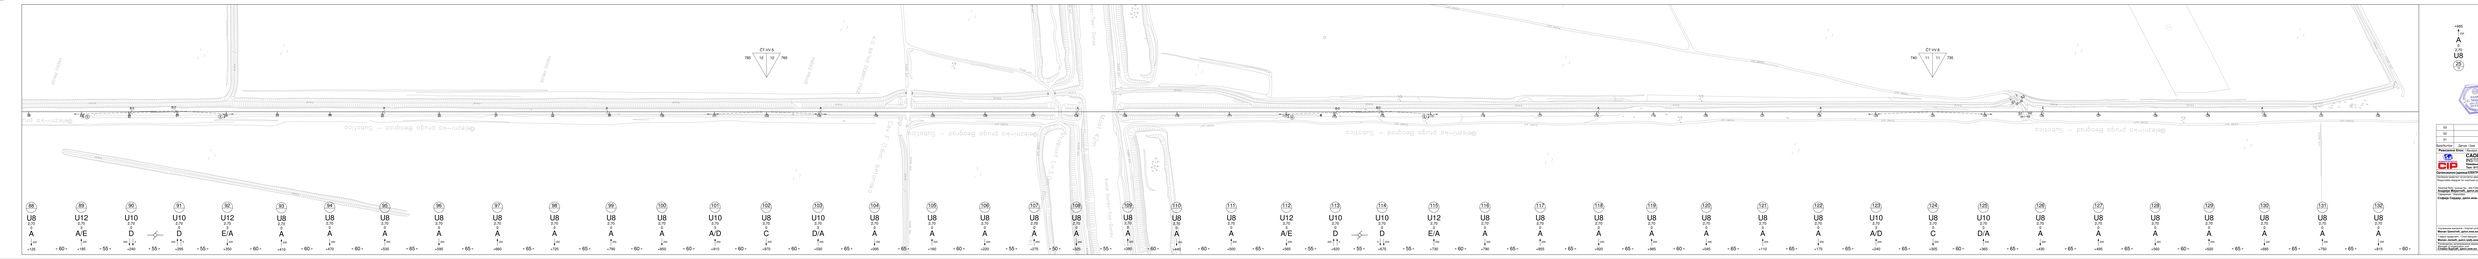










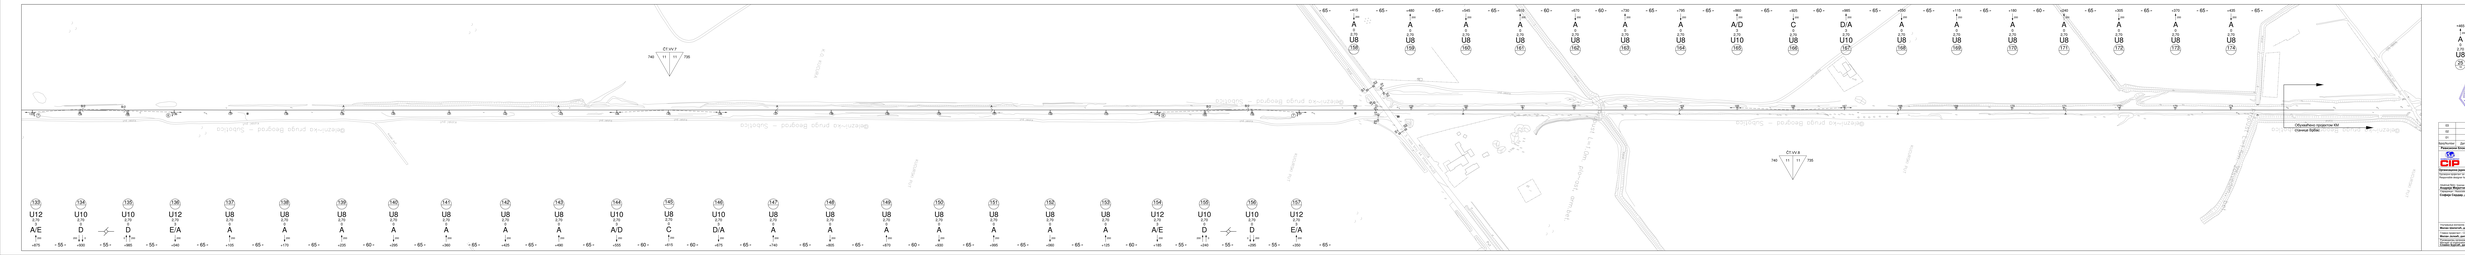
Ст.ч.у.7
740 11 11 735
Ст.ч.у.8
740 11 11 735


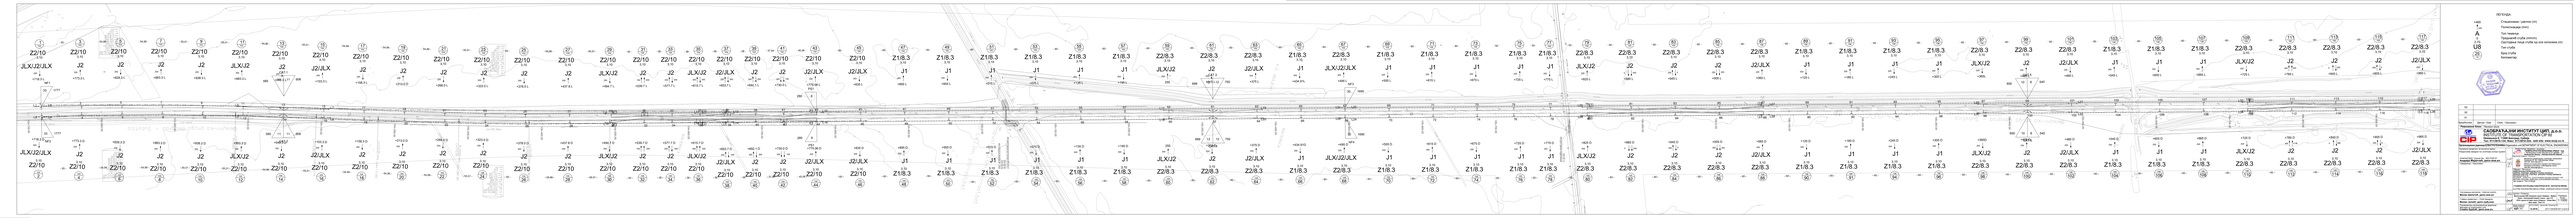

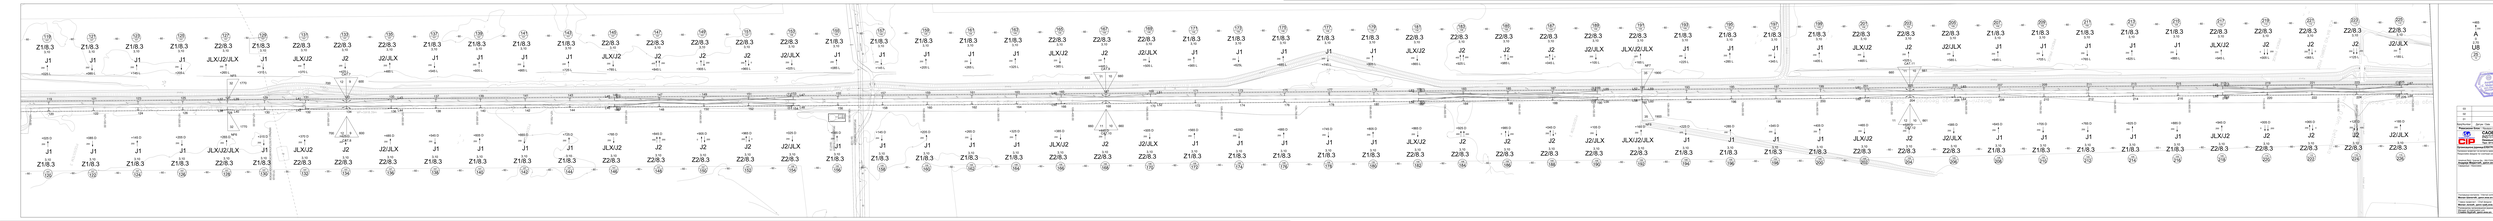













ЛЕГЕНДА

+485	Стационажна ј.ранпон (m)
5.10	Полигонизација (mm)
A	Тип темеља
2.70	Растојање између стуба (mm/m)
U8	Тип стуба
25	Број стуба
	Катенарна жица

02			
01			






























СТАНИЦА ВРБАС НОВА
km 113+610.13

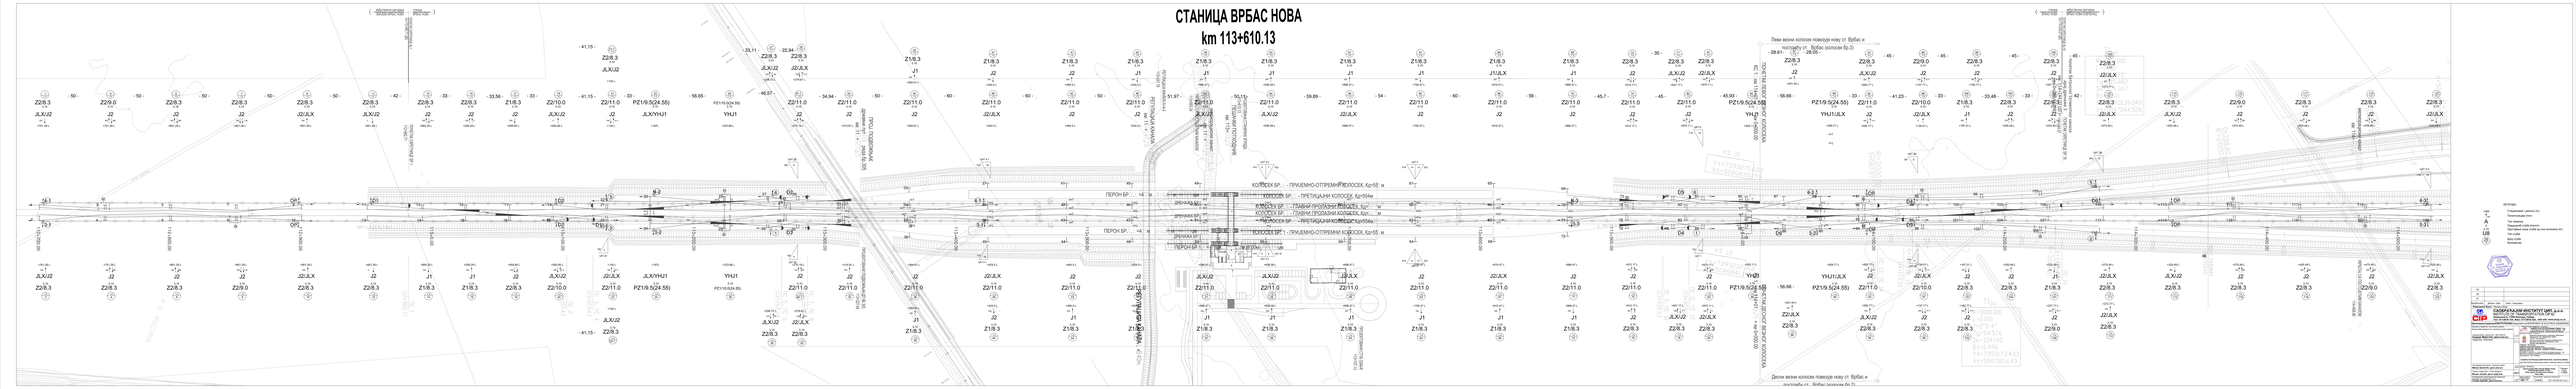
ПЕРОН БР. - ... м
КОЛОСЕК БР. - ПРИЈЕМНО-ОТПРЕМНИ КОЛОСЕК, Кр=55 м
КОЛОСЕК БР. - ПРЕТПАЉИМ КОЛОСЕК, Кр=55м
КОЛОСЕК БР. - ГЛАВНИ ПРОЛАЗНИ КОЛОСЕК, Кр=... м
КОЛОСЕК БР. - ГЛАВНИ ПРОЛАЗНИ КОЛОСЕК, Кр=... м
КОЛОСЕК БР. - ПРЕТПАЉИМ КОЛОСЕК, Кр=55 м
КОЛОСЕК БР. - ПРИЈЕМНО-ОТПРЕМНИ КОЛОСЕК, Кр=55 м
Леви возни колосек повезан ножу ст. Врбас и постојећу ст. Врбас (колосек бр.3)
Десни возни колосек повезан ножу ст. Врбас и постојећу ст. Врбас (колосек бр.3)
ПОСЛУЖНА ЗГРАДА
ПОСЛУЖНА ЗГРАДА
ПОСЛУЖНА ЗГРАДА

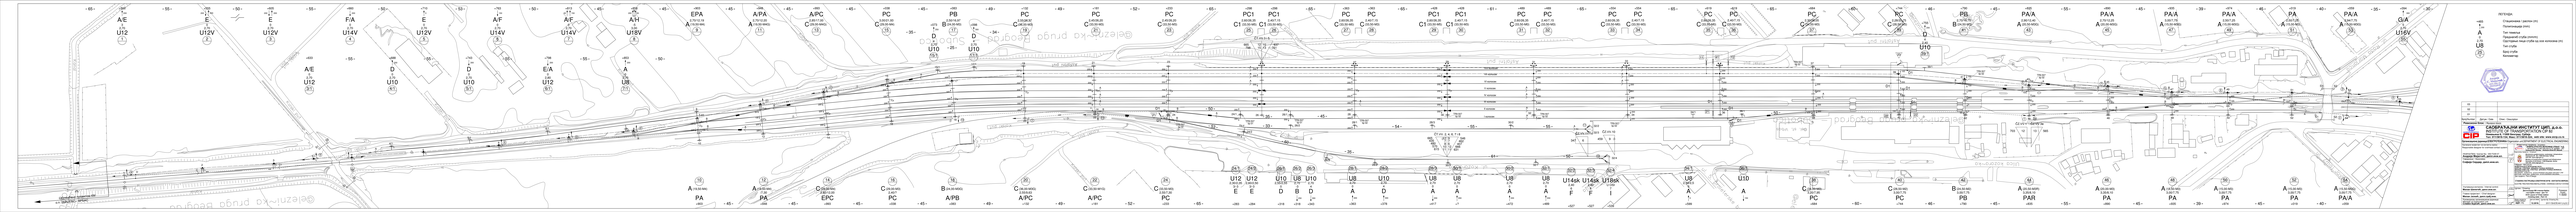

ЛЕГЕНДА:

+465	Стационажа / распон (m)
↑ 200	Полигонација (mm)
A	Тип темеља
0	Преднагиб стуба (mm/m)
2,70	Одстојање лица стуба од осе колосека (m)
U8	Тип стуба
25 / 10	Број стуба / Километар

Andreja C. Mijalčić, dipl. inž. el. 350 F229 07 Odgovorni projektant

Број/Number	Датум / Date	Опис / Description
03		
02		
01		

Ревизиони блок: / Revision block:

САОБРАЋАЈНИ ИНСТИТУТ ЦИП, д.о.о.
INSTITUTE OF TRANSPORTATION CIP ltd
Немањина 6; 11000 Београд; Србија
Тел: 011/3618-134; Факс: 011/3618-324; web site: www.sicip.co.rs

Организациона јединица:ЕЛЕКТРОТЕХНИКА/Organization unit:DEPARTMENT OF ELECTRICAL ENGINEERING

Одговорни пројектант за контактну мрежу:
Responsible designer for overhead contact system:
лиценца број: / license No.: 350 F229 07
Андреја Мијалчић, дипл.инж.ел.

Сарадници: / Associates:
Софија Сердар, дипл.инж.ел.

Инвеститор пројекта: / Investor:
" ИНФРАСТРУКТУРА ЖЕЛЕЗНИЦЕ СРБИЈЕ " А.Д.
" INFRASTRUCTURE RAILWAYS OF SERBIA " JSC
Немањина 6/IV, Београд, - Nemanjina Street 6/IV, Belgrade

Научни.ац пројекта: / Employer:
Министарство грађевинарства, саобраћаја і инфраструктуре
Немањина 22-26 Street; 11000 Belgrade; Serbia
web site: www.mgsi.gov.rs
Ministry of Construction,Transport and Infrastructure
Nemanjina 22-26 Street; 11000 Belgrade; Serbia
web site: www.mgsi.gov.rs

Објекат: /Structure:
МОДЕРНИЗАЦИЈА ЖЕЛЕЗНИЧКЕ ПРУГЕ
БЕОГРАД - СУБОТИЦА - ДРЖАВНА ГРАНИЦА (КЕЛЕБИЈА)
ДЕОНИЦА: НОВИ САД - СУБОТИЦА - ДРЖАВНА ГРАНИЦА (КЕЛЕБИЈА)
BELGRADE - SUBOTICA - STATE BORDER (KELEBIA) RAILWAY LINE
SECTION : NOVI SAD - SUBOTICA - STATE BORDER (KELEBIA)

Део пројекта: / Part of Design:
СТАБИЛНА ПОСТРОЈЕЊА ЕЛЕКТРИЧНЕ ВУЧЕ - КОНТАКТНА МРЕЖА
ELECTRIC TRACTION FIXED INSTALLATIONS - OVERHEAD CONTACT SYSTEM

Унутрашња контрола: / Internal control:
Милан Шипетић, дипл.инж.ел.

Главни пројектант: / Chief designer:
Милан Јелкић, дипл.грађ.инж.

Руководилац организационе јединице:
Manager of organization unit:
Славко Бурсаћ, дипл.инж.ел.

Цртеж: / Drawing:
Диспозиција КМ станице Врбас
- постојеће стање - део 2/2
OCS Layout of Vrbas station
- Existing state - Part 2/2

Размера: Scale: 1:500

Фаза пројекта: Design phase: **ИДП**/ PD

датум/date: **12.2018.**

Цртеж бр. /Drawing No.: 2017-728-ЕЛЕ-К411.2-4/12.1

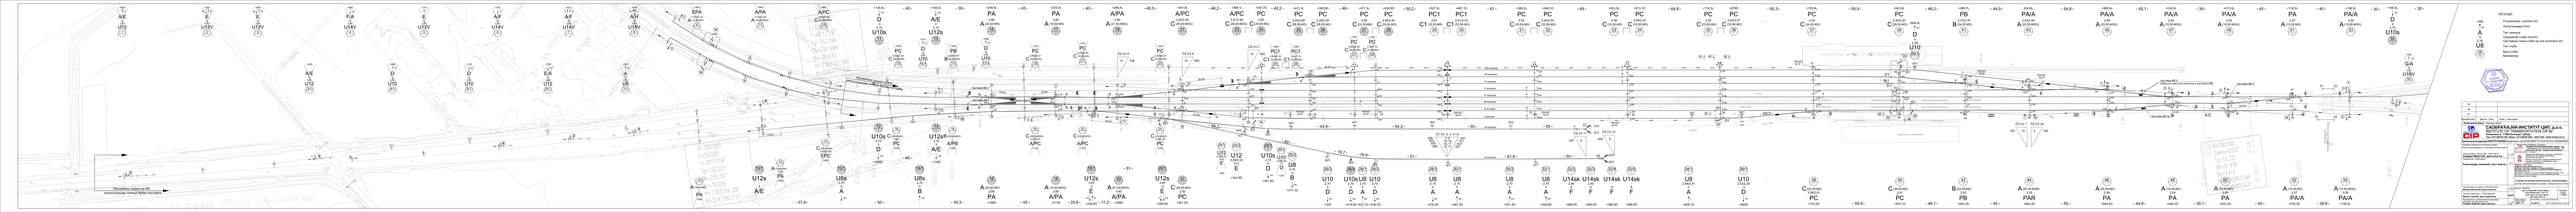

ЛЕГЕНДА:

+465	Стационажа / распон (m)
200	Полигонација (mm)
A	Тип темеља
0	Преднагиб стуба (mm/m)
2,70	Одстојање лица стуба од осе колосека (m)
U8	Тип стуба
25	Број стуба
10	Километар

Andreja Mijalčić, C. Mijalčić, dipl. inž. el., 350 F229 07, Odgovorni projektant

Број/Number	Датум / Date	Опис / Description
03		
02		
01		

Ревизиони блок: / Revision block:

САОБРАЋАЈНИ ИНСТИТУТ ЦИП, д.о.о.
INSTITUTE OF TRANSPORTATION CIP ltd
Немањина 6; 11000 Београд; Србија
Тел: 011/3618-134; Факс: 011/3618-324; web site: www.sicip.co.rs

Организациона јединица:ЕЛЕКТРОТЕХНИКА/Organization unit:DEPARTMENT OF ELECTRICAL ENGINEERING

Одговорни пројектант за контактну мрежу:
Responsible designer for overhead contact system:
лиценца број / license No.: 350 F229 07
Андреја Мијалчић, дипл.инж.ел.

Сарадници: / Associates:
Александар Јанковић, маст.инж.ел.

Инвеститор пројекта: / Investor:
" ИНФРАСТРУКТУРА ЖЕЛЕЗНИЦЕ СРБИЈЕ " А.Д.
" INFRASTRUCTURE RAILWAYS OF SERBIA " JSC
Немањина 6/V, Београд, Немањина Street 6/V, Belgrade

Научно-техн. програм / Employer:
Министарство грађевинарства, саобраћаја и инфраструктуре
Немањина 22-26 Street; 11000 Belgrade; Serbia
web site: www.mgsi.gov.rs
Ministry of Construction,Transport and Infrastructure
Nemanjina 22-26 Street; 11000 Belgrade; Serbia
web site: www.mgsi.gov.rs

Објекат: /Structure:
МОДЕРНИЗАЦИЈА ЖЕЛЕЗНИЧКЕ ПРУГЕ
БЕОГРАД - СУБОТИЦА - ДРЖАВНА ГРАНИЦА (КЕЛЕБИЈА)
ДЕОНИЦА: НОВИ САД - СУБОТИЦА - ДРЖАВНА ГРАНИЦА (КЕЛЕБИЈА)
MODERNIZATION OF
BELGRADE - SUBOTICA - STATE BORDER (KELEBIA) RAILWAY LINE
SECTION: NOVI SAD - SUBOTICA - STATE BORDER (KELEBIA)

Део пројекта: / Part of Design:
СТАБИЛНА ПОСТРОЈЕЊА ЕЛЕКТРИЧНЕ ВУЧЕ - КОНТАКТНА МРЕЖА
ELECTRIC TRACTION FIXED INSTALLATIONS - OVERHEAD CONTACT SYSTEM

Унутрашња контрола: / Internal control:
Милан Шипетић, дипл.инж.ел.

Главни пројектант: / Chief designer:
Милан Јелкић, дипл.грађ.инж.

Руководилац организационе јединице:
Manager of organization unit:
Славко Бурсаћ, дипл.инж.ел.

Цртеж: / Drawing:
Деоница КМ станице Врбас
- новопројектовано - део 2/2
OCS Layout of Vrbas station- New state- Part 2/2

Размера: Scale: 1:500

Фаза пројекта: Design phase: **ИДП**/ PD

датум/date: **03.2019.**

Цртеж бр. /Drawing No.: 2017-728-ЕЛЕ-КК/1.2-4/12.2

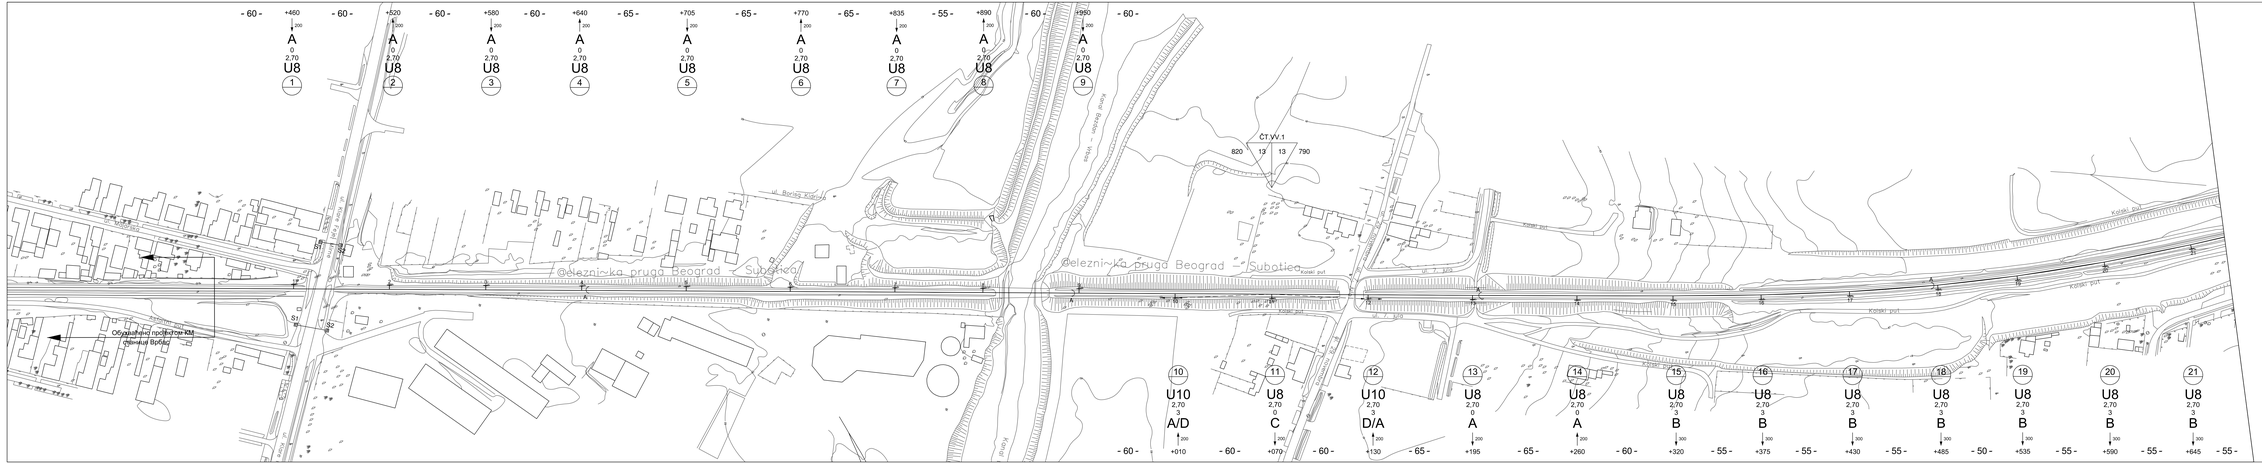
- 60 -
+460
A
0
2,70
U8
1
+520
2
+580
3
+640
4
+705
5
+770
6
+835
7
+890
8
+950
9
Železnička pruga Beograd – Subotica
Železnička pruga Beograd – Subotica
Železnička pruga Beograd – Subotica
ul. Borisa Kidriča
Kolski put
Kolski put
Kolski put

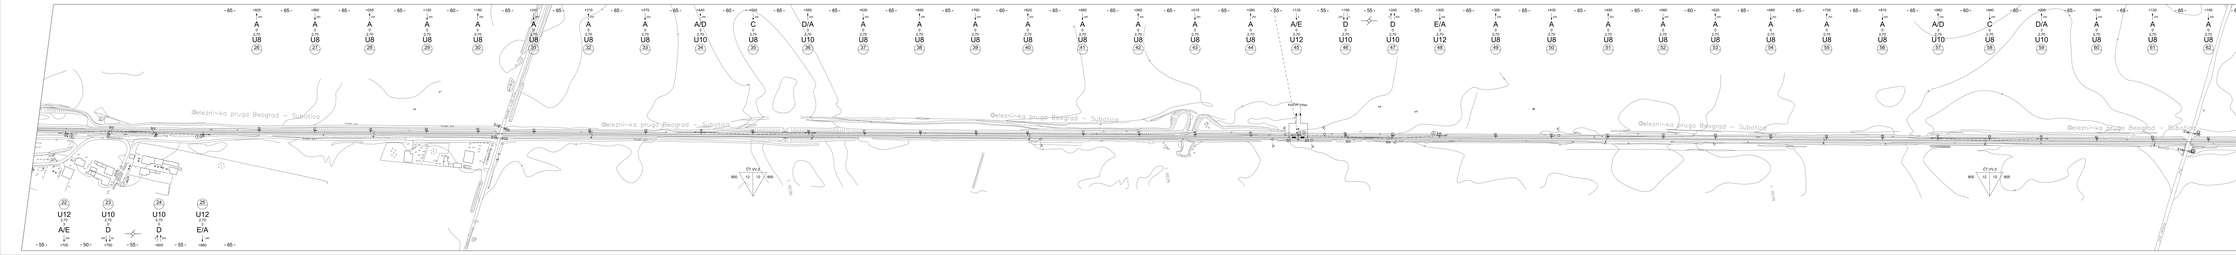
Železnička pruga Beograd – Subotica
Železnička pruga Beograd – Subotica
Železnička pruga Beograd – Subotica

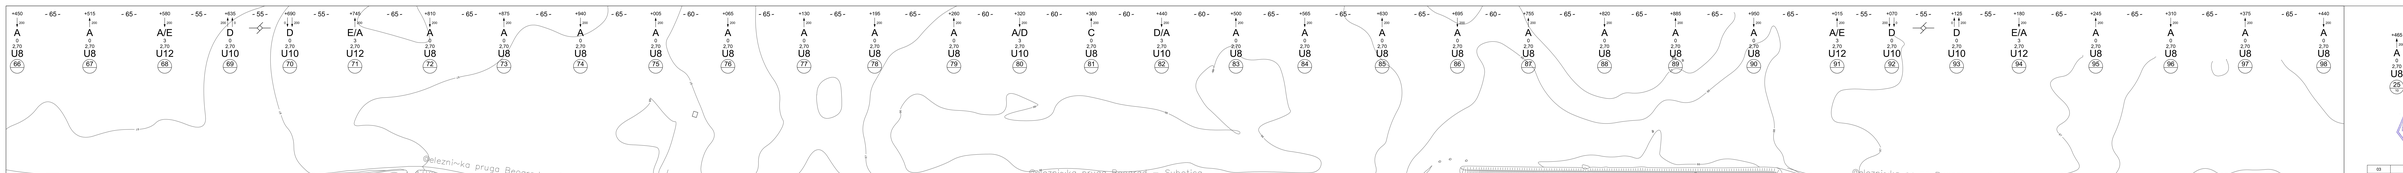

ЛЕГЕНДА:

- +465 — Стационажа / распон (m)
- 0 — Полигонизација (mm)
- A — Тип темеља
- 2.70 — Прирачена стубна (mm/m)
- U8 — Одступање лица стуба од осе колосека (m)
- 28 — Тип стуба
- 02 — Број стуба
- Километар


Број/Number	Датум / Date	Опис / Description
03		
02		
01		

Пројектант / Designer: **САОБРАЋАЈНИ ИНСТИТУТ ЦИП, д.о.о.**
INSTITUTE OF TRANSPORTATION CIP ltd
Немањина 6/IV, 11000 Београд
Тел: 011/3616-134; Факс: 011/3616-324; web site: www.sicip.co.rs
Организациона јединица/ЕЛЕКТРОТЕХНИКА/Organizational unit/DEPARTMENT OF ELECTRICAL ENGINEERING
Одговорни пројектант за део/Responsible designer for part/Project manager
Андреја Ждралић, дипл.инж.ел.
Andreja Ždralić, dipl.ing.el.
Софија Сладар, дипл.инж.ел.
Sofija Sladar, dipl.ing.el.
Одговорни пројектант / Project manager
Милан Јелић, дипл.грађ.инж.
Milan Jelić, dipl.ing.građ.
Главни пројектант / Chief designer
Милан Јелић, дипл.грађ.инж.
Milan Jelić, dipl.ing.građ.
Руководилац организационог дела/Head of organizational unit
Славко Ђурић, дипл.инж.ел.



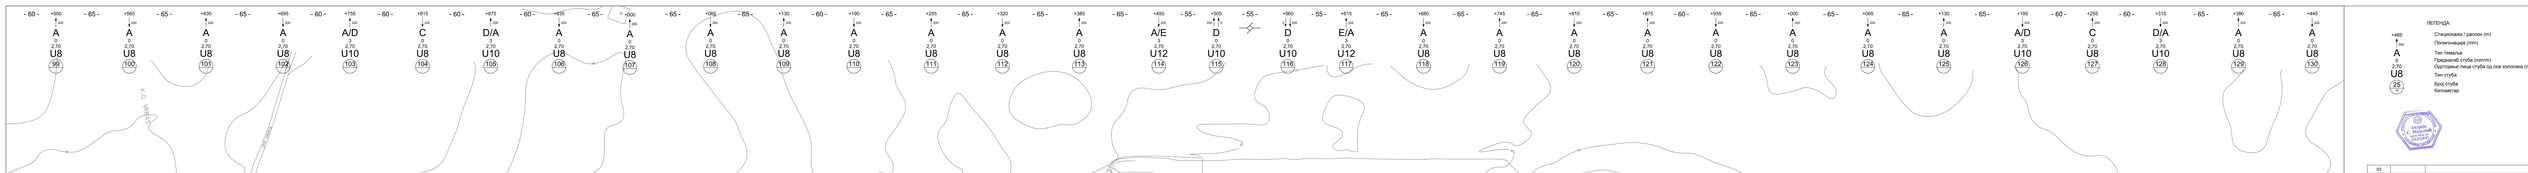

LEGENDA:

- Stacionaža / raspon (m)
- Poligonizacija (mm)
- Tip trase / km
- Prosečna visina stuba (cm/m)
- Odstojanje ose stuba od ose kolovoza (m)
- Tip stuba
- Broj stuba
- Kilometraž

+465 / 0 / A / 2,70 / U8 / 28 / 02

03		
02		
01		
Br/Number	Datum / Date	Opis / Description

Preduzetnik Ente: Business Entity

СЗОБРАЋАЈНИ ИНСТИТУТ ЦИП, д.о.о.
INSTITUTE OF TRANSPORTATION CIP ltd
Немањина 6, 11000 Београд
Тел: 011/3616-134; Факс: 011/3615-324, web site: www.sicip.co.rs

Организациона јединица/ELEKTROTEHNIKA Organizaciji unit/DEPARTMENT OF ELECTRICAL ENGINEERING

Пословно удружење за железнички саобраћај
Railway Transport Association

Лиценца број / License No.: 040-1539-07

Руководилац пројекта / Project manager:
Андреја Ждролић, дипл.инж.ел.
Andreja Ždrolić, dipl.el.eng.

Одговорни пројектант / Designer:
Софија Сладар, дипл.инж.ел.
Sofija Sladar, dipl.el.eng.

Главни пројектант / Chief designer:
Милан Јовић, дипл.грађ.инж.
Milan Jović, dipl.civil.eng.

Руководилац организационе јединице:
Director of organizational unit:
Славко Ђурић, дипл.инж.ел.

ISO 9001:2015 ISO 14001:2015 ISO 45001:2018










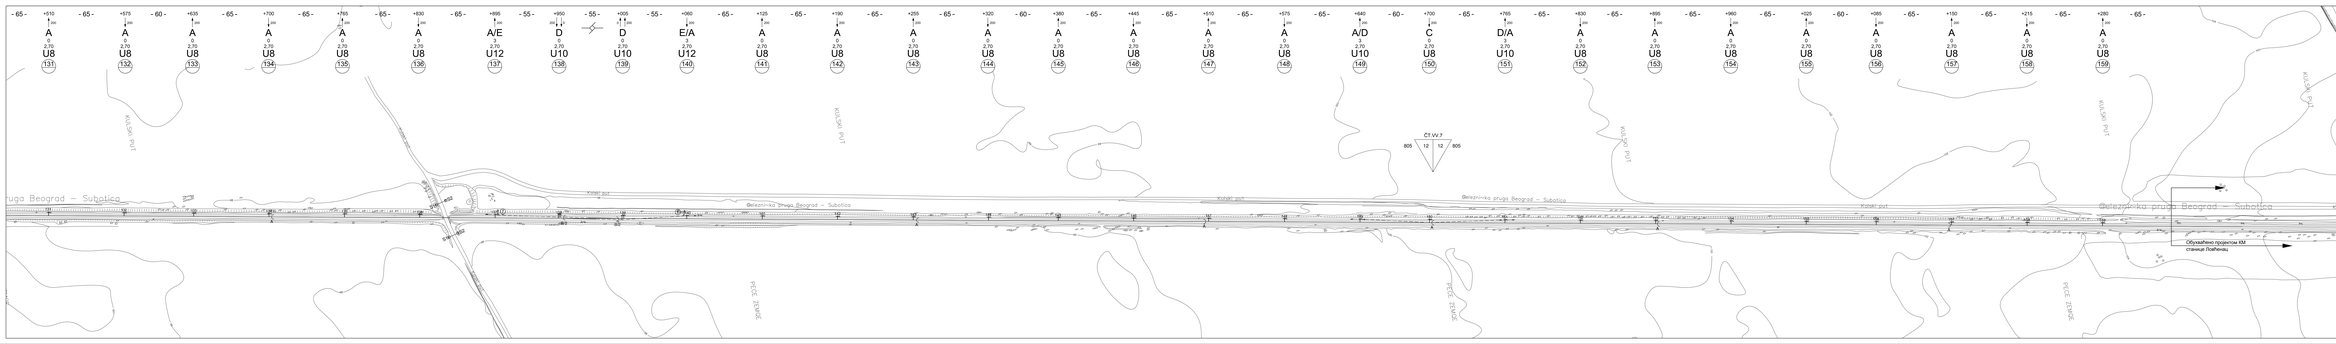

LEGENDA:

- +465 — Стационажа / распон (m)
- 0 — Полигонација (mm)
- A — Тип темеља
- 2,70 — Праволиниј стуба (mm/m)
- U8 — Одступање лица стуба од осе колосека (m)
- 25 — Тип стуба
- Километар

03			
02			
01			
Број/Number	Датум / Date	Опис / Description	

Ревизије/ Revision


САОБРАЋАЈНИ ИНСТИТУТ ЦИП, д.о.о.
INSTITUTE OF TRANSPORTATION CIP ltd
11000 Београд, Немањина 6
Тел: 011/3018-124, Факс: 011/3019-324, web site: www.sicip.co.rs

Организациона јединица/ЕЛЕКТРОТЕХНИКА/ Organisation unit/DEPARTMENT OF ELECTRICAL ENGINEERING

Одговорни пројектант друштва за израду/ Responsible designer for construct project system

Одговорни пројектант/ Responsible designer: Андреја Ждралић, дипл.инж.ел. Лиценца број: 353 0259 07

Сарадник/ Collaborator: Сафија Садиџ, дипл.инж.ел.

Руководилац пројекта/Project manager: Милан Шолаја, дипл.инж.ел.

Главни пројектант / Chief designer: Милан Шолаја, дипл.инж.ел.

Руководилац организационе јединице/ Head of organisation unit: Славко Вујовић, дипл.инж.ел.


Назив пројекта/ Name of project: Пруга Београд – Суботица, деоница Београд Ранжирна станица – Нови Сад – Суботица, Реконструкција и модернизација пруге за брзине до 200 km/h

Врста техничке документације/ Type of technical documentation: ПРОЈЕКАТ ЗА ИЗВОЂЕЊЕ

Назив целине/ Name of unit: СТАБИЛНО ПОСТРОЈЕЊЕ ЕЛЕКТРИЧНЕ ВУЧЕ - ОПТИЧКИ ВОДОВИ / ELECTRIC TRACTION FIXED INSTALLATIONS – OPTICAL CONTACT SYSTEM

Број пројекта/ Project No.: 2017/ЕЛ/ПЗ

Број листа/ Sheet No.: 1

Укупно листова/ Total sheets: 1

Размера/ Scale: 1:1000

Датум/ Date: 07/2017

Број техничке документације/ Technical documentation No.: 2017/ЕЛ/ПЗ-ВИ/1.2.2/1.3

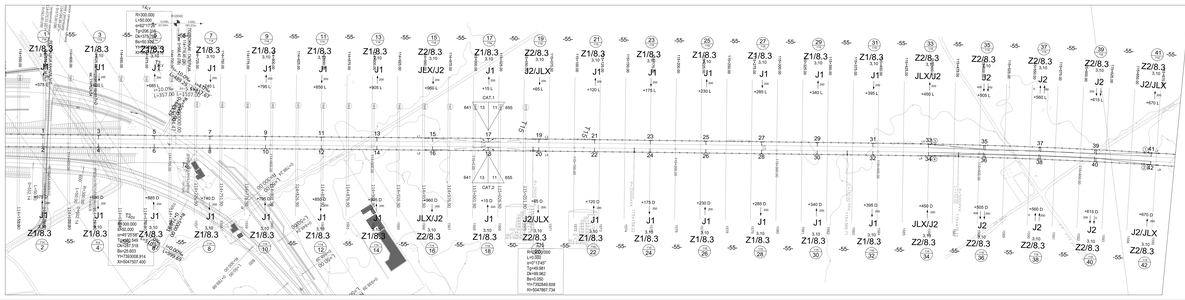

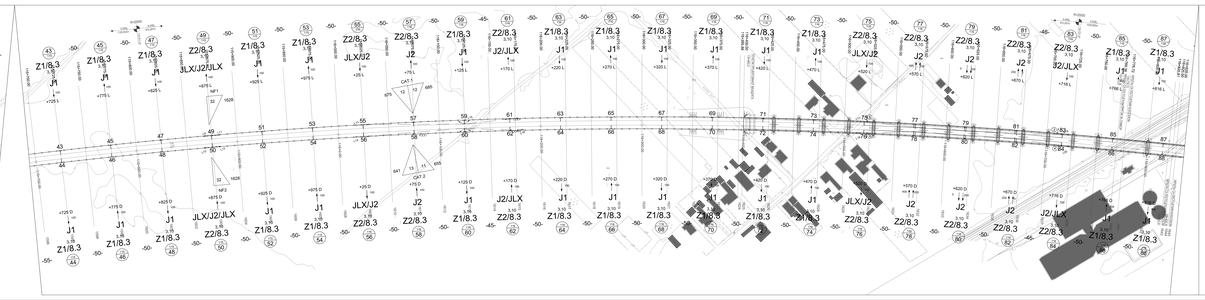

ЛЕГЕНДА

	Километар

САОБРАЋАЈНИ ИНСТИТУТ ЦИП д.о.о.
INSTITUTE OF TRANSPORTATION CIP RS
Немањина 6, 11000 Београд
Тел: 011/3616-700, Факс: 011/3616-701, web site: www.sicip.co.rs

Организациона јединица ЕЛЕКТРОТЕХНИКА / Organization unit DEPARTMENT OF ELECTRICAL ENGINEERING

Руководилац организационе јединице / Head of organization unit
Милан Шелмић, дипл.инж.ел.

Главни пројектант / Chief designer
Милан Шелмић, дипл.инж.ел.

Пројектант / Designer
Стефан Вуковић, дипл.инж.ел.

ПРОЈЕКАТ ИЗВЕДЕНОГ СТАЊА
ПРОЈЕКТ ЗА ИЗВОЂЕЊЕ
03				
02				
01				
Број	Датум	Опис		Потпис





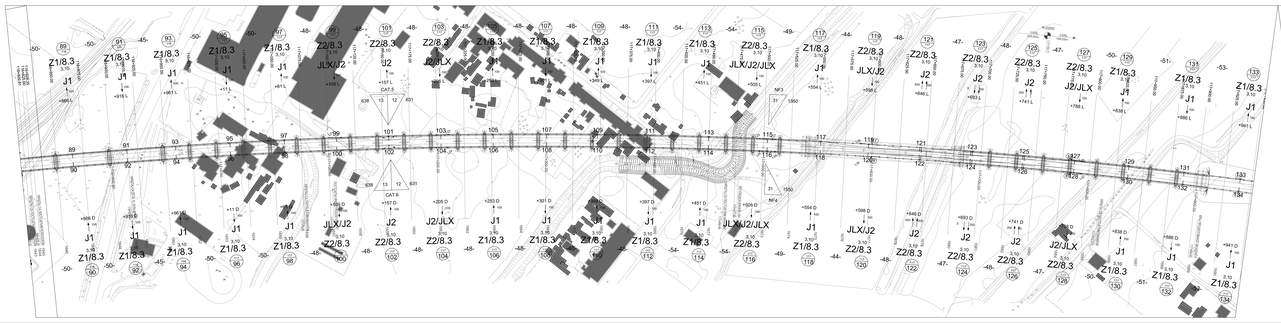

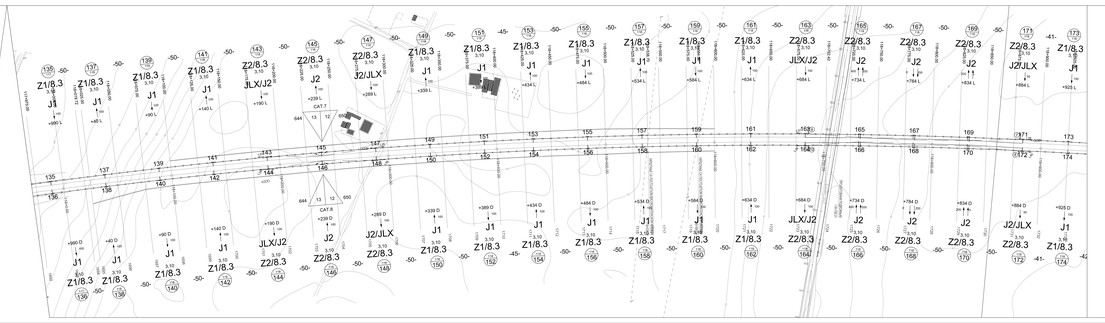

ЛЕГЕНДА:

- Километар

03			
02			
01			
Ревизија	Датум / Year	Опис / Description	

















ЛЕГЕНДА:

+465 / 200 — Стационажа / распон (m); Полигонација (mm)

A — Тип темеља

0 — Преднагиб стуба (mm/m)

2,70 — Одстојање лица стуба од осе колосека (m)

U8 — Тип стуба

25 / 10 — Број стуба; Километар

Андреја С. Мијалчић дипл. инж. ел. 350 F229 07 Одговорни пројектант

03		
02		
01		
Број/Number	Датум / Date	Опис / Description

Ревизиони блок: / Revision block:

САОБРАЋАЈНИ ИНСТИТУТ ЦИП, д.о.о.
INSTITUTE OF TRANSPORTATION CIP ltd
Немањина 6; 11000 Београд; Србија
Тел: 011/3618-134; Факс: 011/3618-324; web site: www.sicip.co.rs

Организациона јединица:ЕЛЕКТРОТЕХНИКА/Organization unit:DEPARTMENT OF ELECTRICAL ENGINEERING

Одговорни пројектант за контактну мрежу:
Responsible designer for overhead contact system:
лиценца број:/ license No.: 350 F229 07
Андреја Мијалчић, дипл.инж.ел.
Сарадници:/ Associates:

Инвеститор пројекта: / Investor:
" ИНФРАСТРУКТУРА ЖЕЛЕЗНИЦЕ СРБИЈЕ " А.Д.
/ " INFRASTRUCTURE RAILWAYS OF SERBIA " JSC
Немањина 6/IV, Београд, / Nemanjina Street 6/IV, Belgrade

Наручилац пројекта: / Employer:
Ministarstvo građevinarstva, saobraćaja i infrastrukture
Немањина 22 - 26; 11000 Београд; Србија
web site: www.mgsi.gov.rs
Ministry of Construction,Transport and Infrastructure
Nemanjina 22-26 Street; 11000 Belgrade; Serbia
web site: www.mgsi.gov.rs

Објекат: /Structure:
МОДЕРНИЗАЦИЈА ЖЕЛЕЗНИЧКЕ ПРУГЕ
БЕОГРАД - СУБОТИЦА - ДРЖАВНА ГРАНИЦА (КЕЛЕБИЈА)
ДЕОНИЦА НОВИ САД - СУБОТИЦА - ДРЖАВНА ГРАНИЦА (КЕЛЕБИЈА)
MODERNIZATION OF
BELGRADE - SUBOTICA - STATE BORDER (KELEBIA) RAILWAY LINE
SECTION - NOVI SAD - SUBOTICA - STATE BORDER (KELEBIA)

Део пројекта: / Part of Design:
СТАБИЛНА ПОСТРОЈЕЊА ЕЛЕКТРИЧНЕ ВУЧЕ - КОНТАКТНА МРЕЖА
ELECTRIC TRACTION FIXED INSTALLATIONS - OVERHEAD CONTACT SYSTEM

Унутрашња контрола: / Internal control:
Милан Шипетић, дипл.инж.ел.

Главни пројектант: / Chief designer:
Милан Јелкић, дипл.грађ.инж.

Руководилац организационе јединице:
Manager of organization unit:
Славко Бурсаћ, дипл.инж.ел.

Цртеж: / Drawing:
Диспозиција КМ отворене пруге Врбас Нова - Ловћенац - новопројектовано стање 3/6
OCS Layout of open track Vrbas Nova - Lovćenac - New state 3/6

Размера: Scale: 1:1000

Фаза пројекта: Design phase: **ИДП** / PD

Датум: /date: **12.2018.**

Цртеж бр./Drawing No.: 2017-728-ЕЛЕ-К4/1.2-Ц13.2

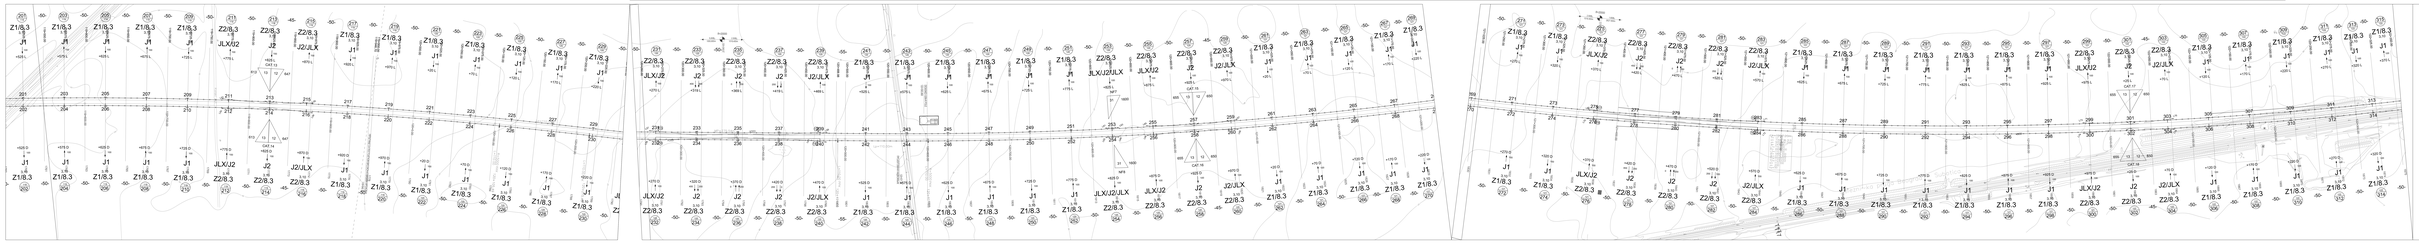












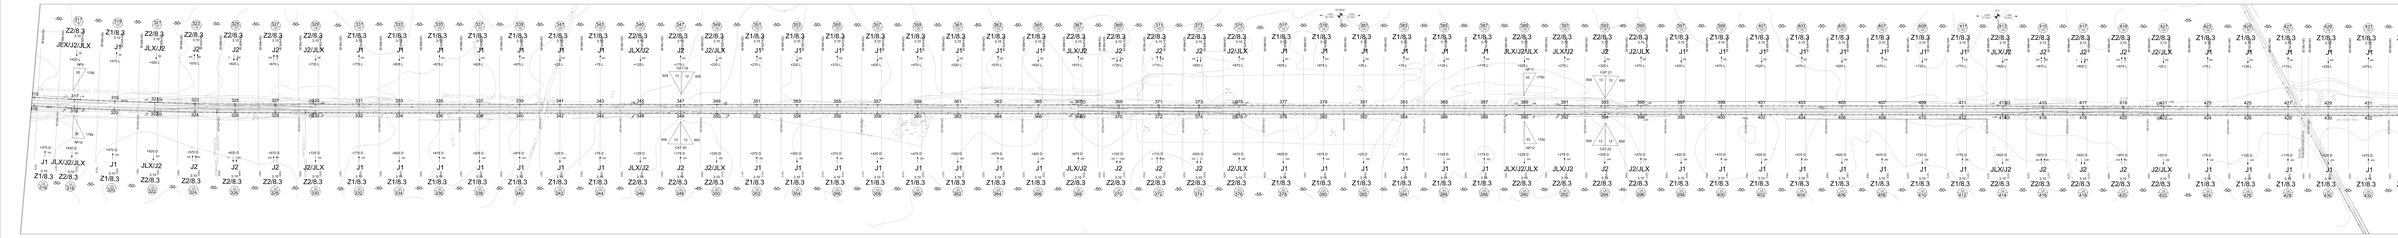
Z2/8.3
JEXI/J2/JLX
Z1/8.3
J1
JLXI/J2
Z2/8.3
J2
JLXI/J2
Z2/8.3
J2
JZ



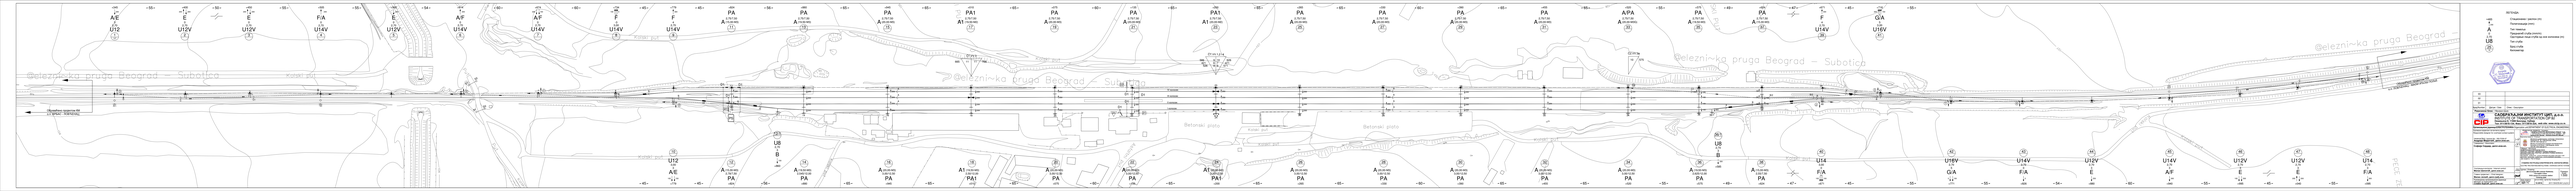
Železnička pruga Beograd – Subotica
Železnička pruga Beograd – Subotica
Železnička pruga Beograd – Subotica

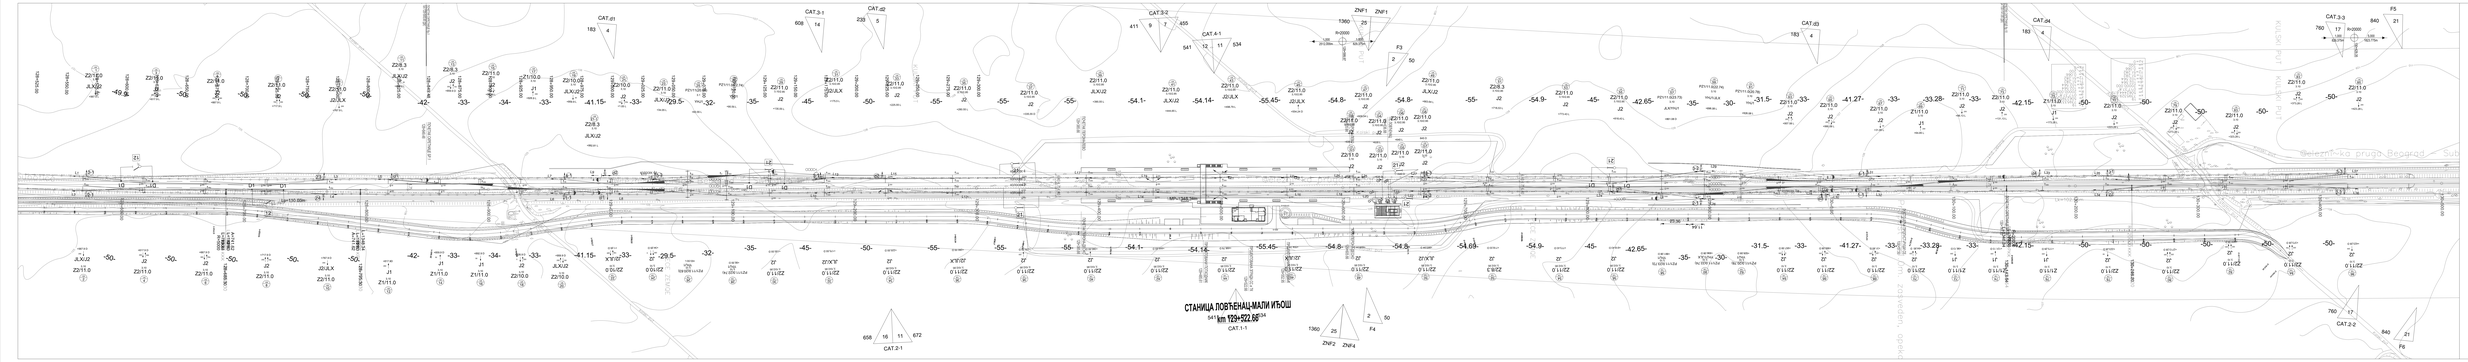





